

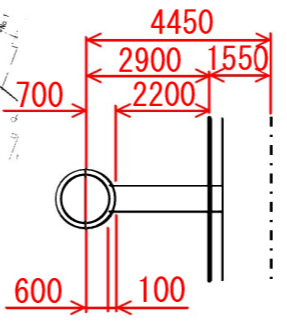


平面図 縮尺=1:500  
(雨水) 川崎区塩浜3丁目, 池上新町3丁目


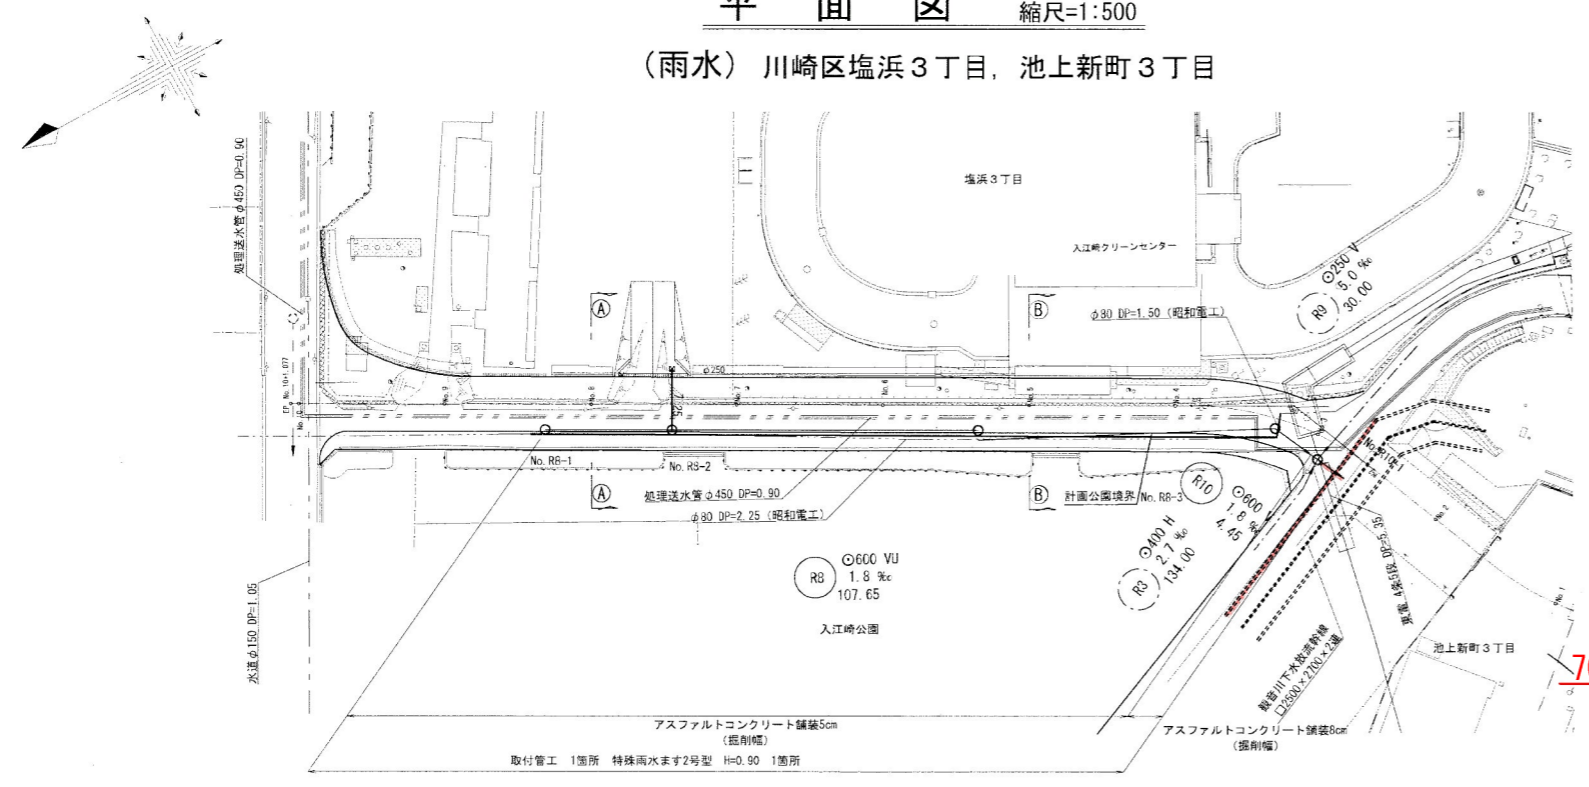


横断面図 縮尺=1:100

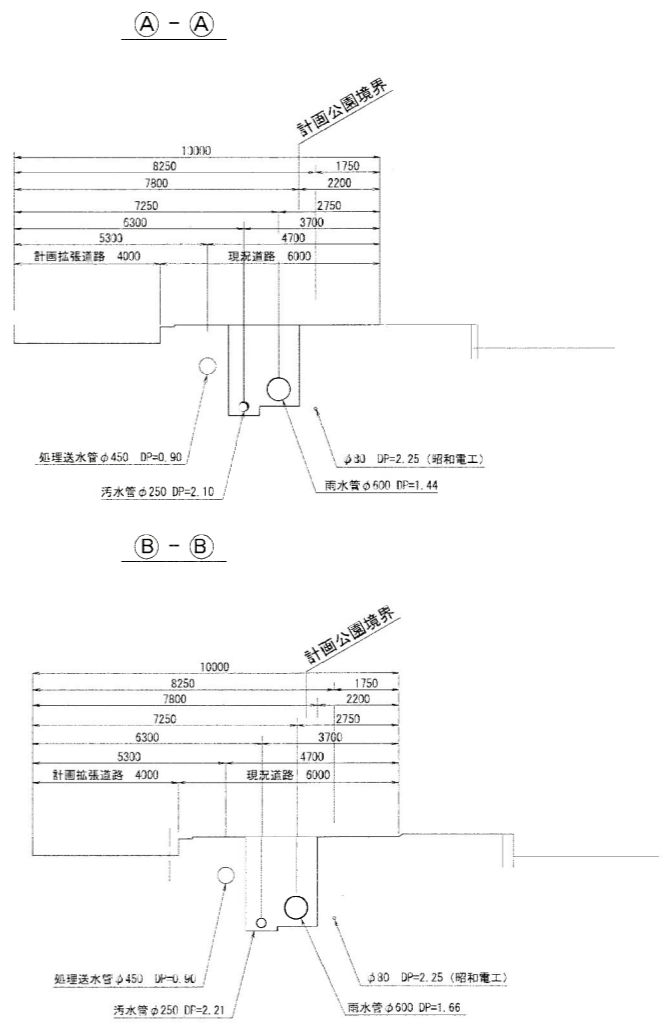


完成図

見取図 縮尺=1:2500

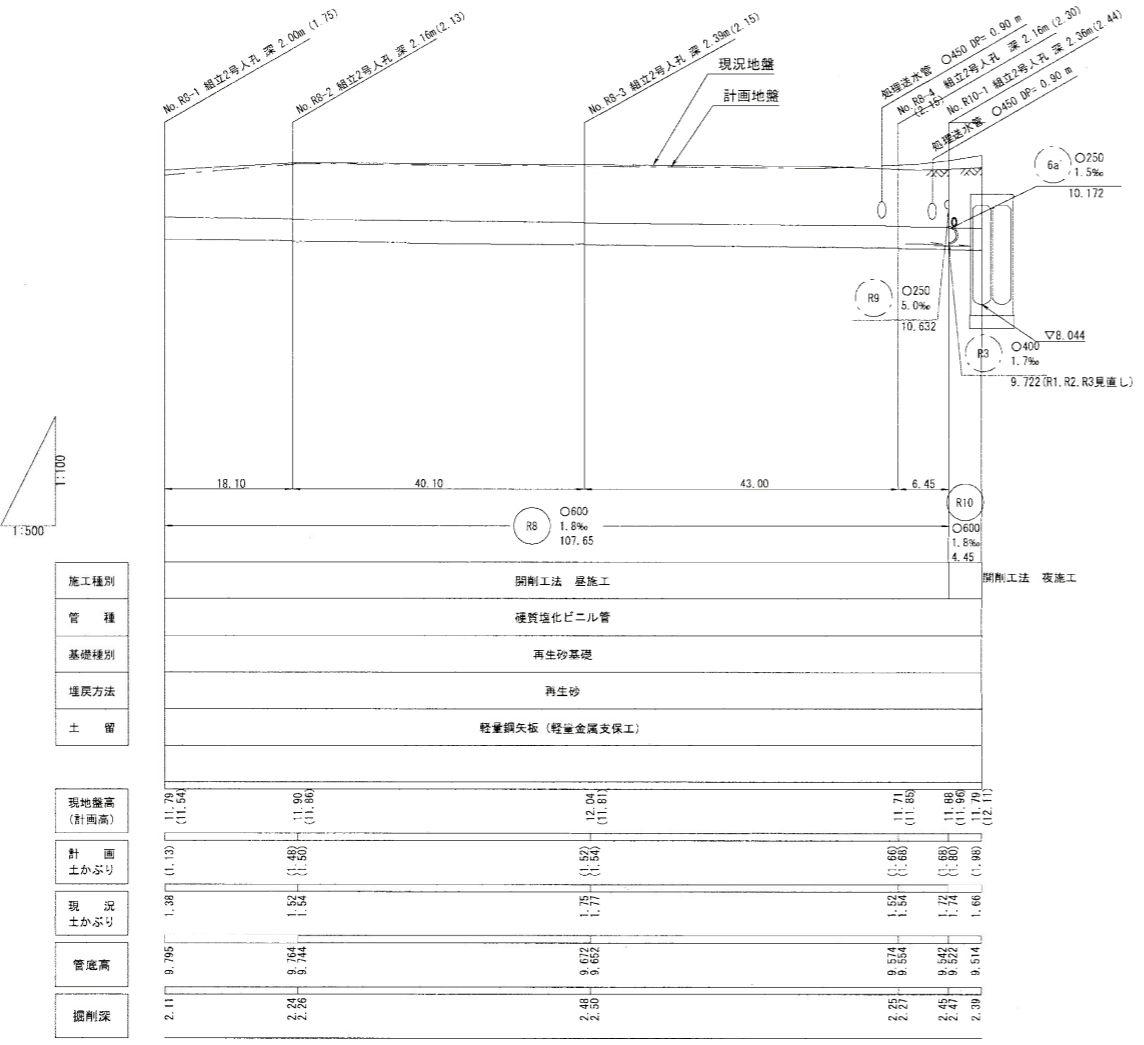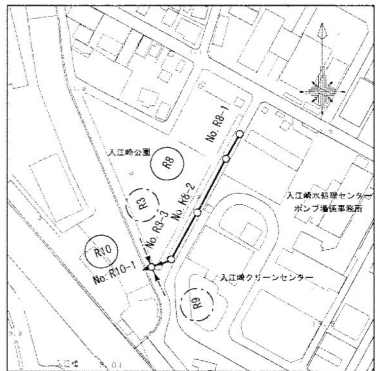

施工種別	開削工法 昼施工
基礎種別	再生砂基礎
埋戻方法	再生砂
土留	軽量鋼矢板 (軽量金属支保工)


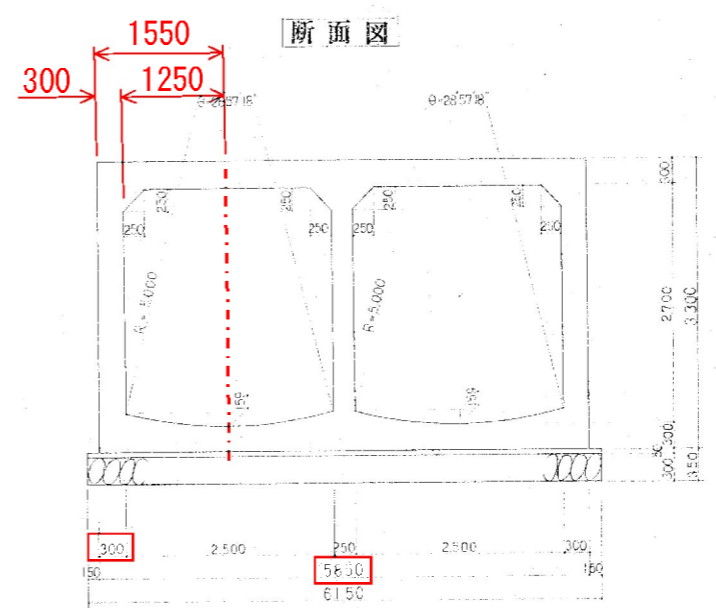

※地盤高の ( ) は計画地盤高を示し。  
土かぶりの ( ) は計画地盤高による値を示す。  
※新設マンホール深は計画地盤高からの値を示す。

台帳 メッシュ 番号	大師89		
------------------	------	--	--