




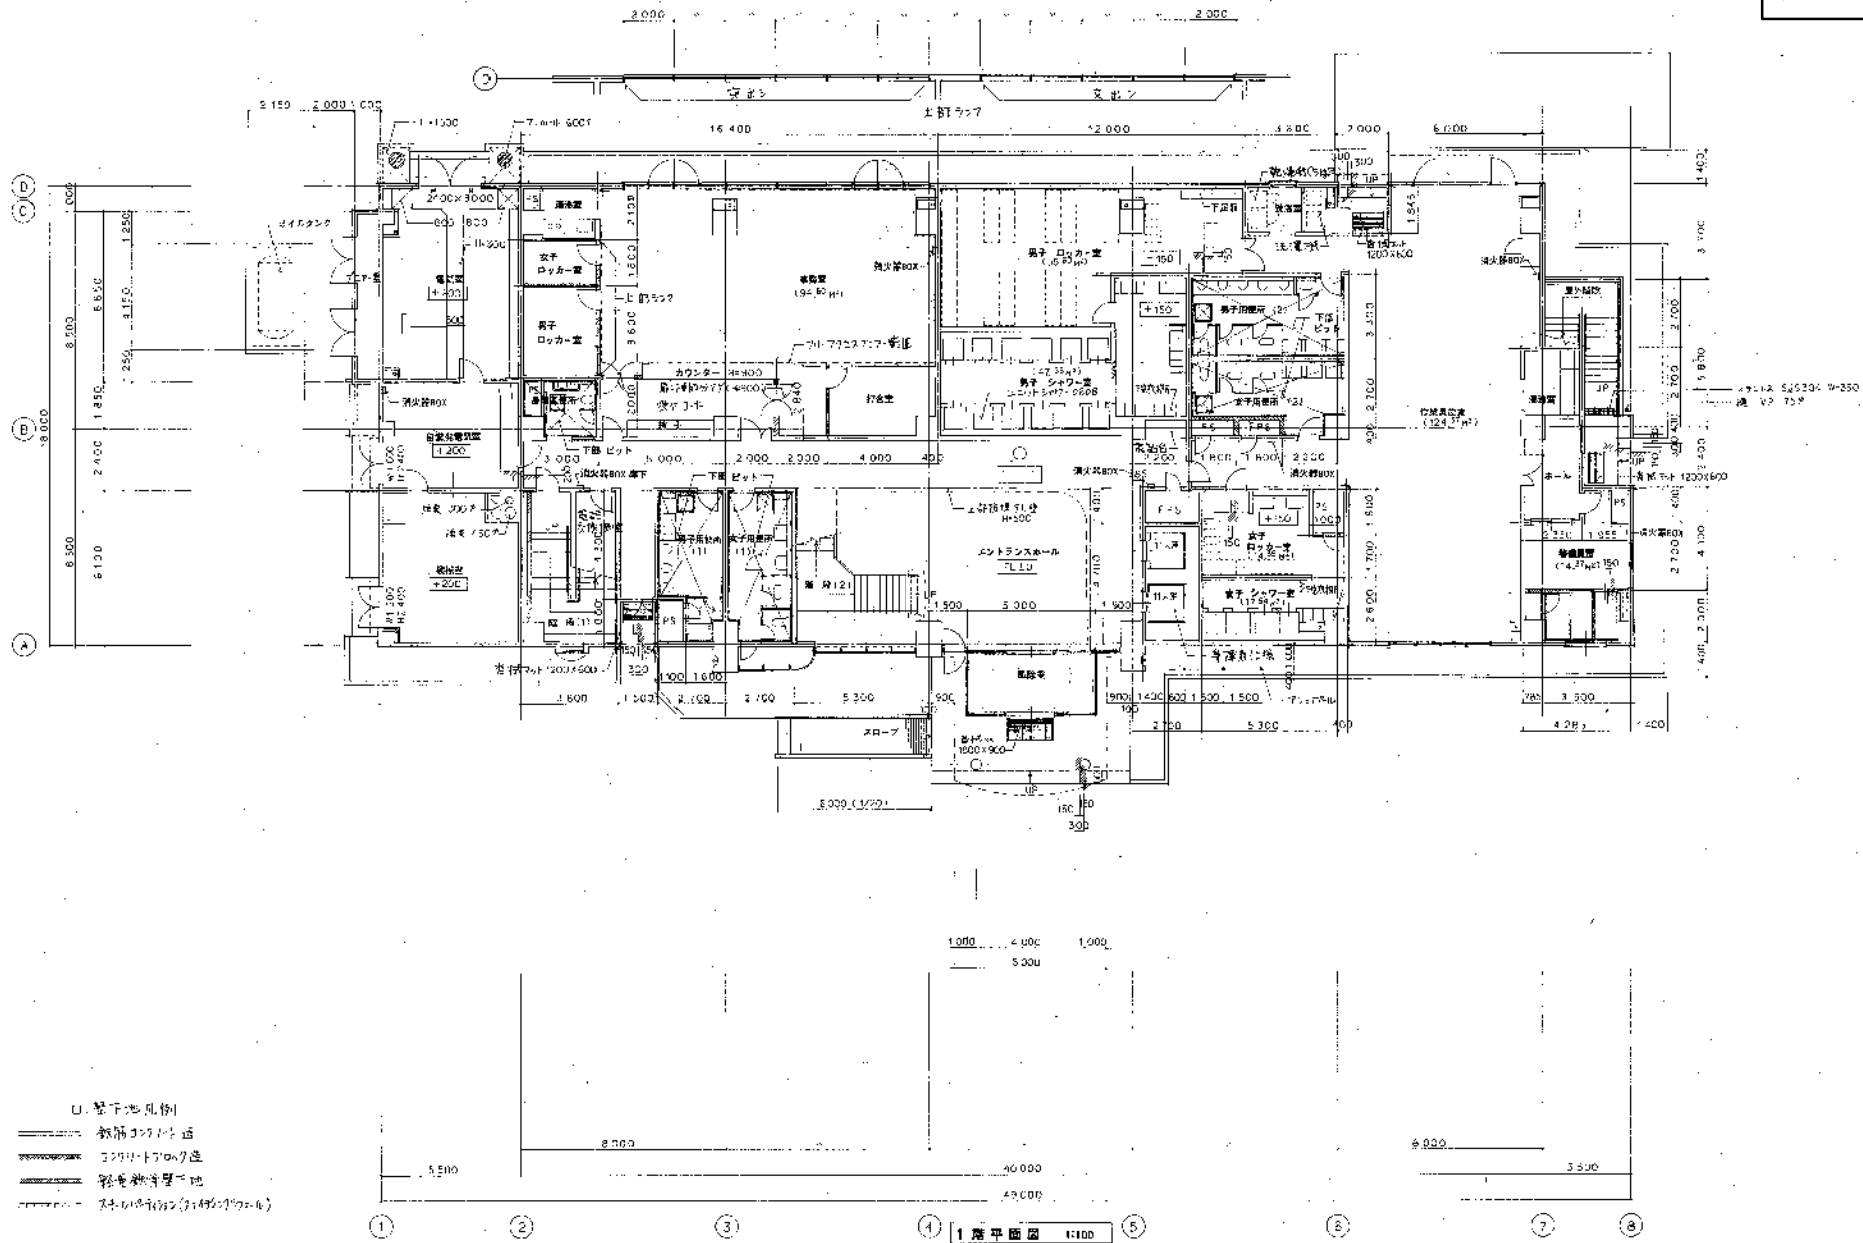

川崎市建設局建築部
 建築設計事務所
 川崎市建設局建築部

川崎市建設局建築部
 建築設計事務所
 川崎市建設局建築部

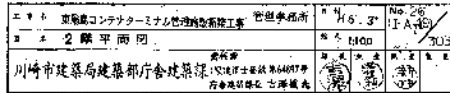


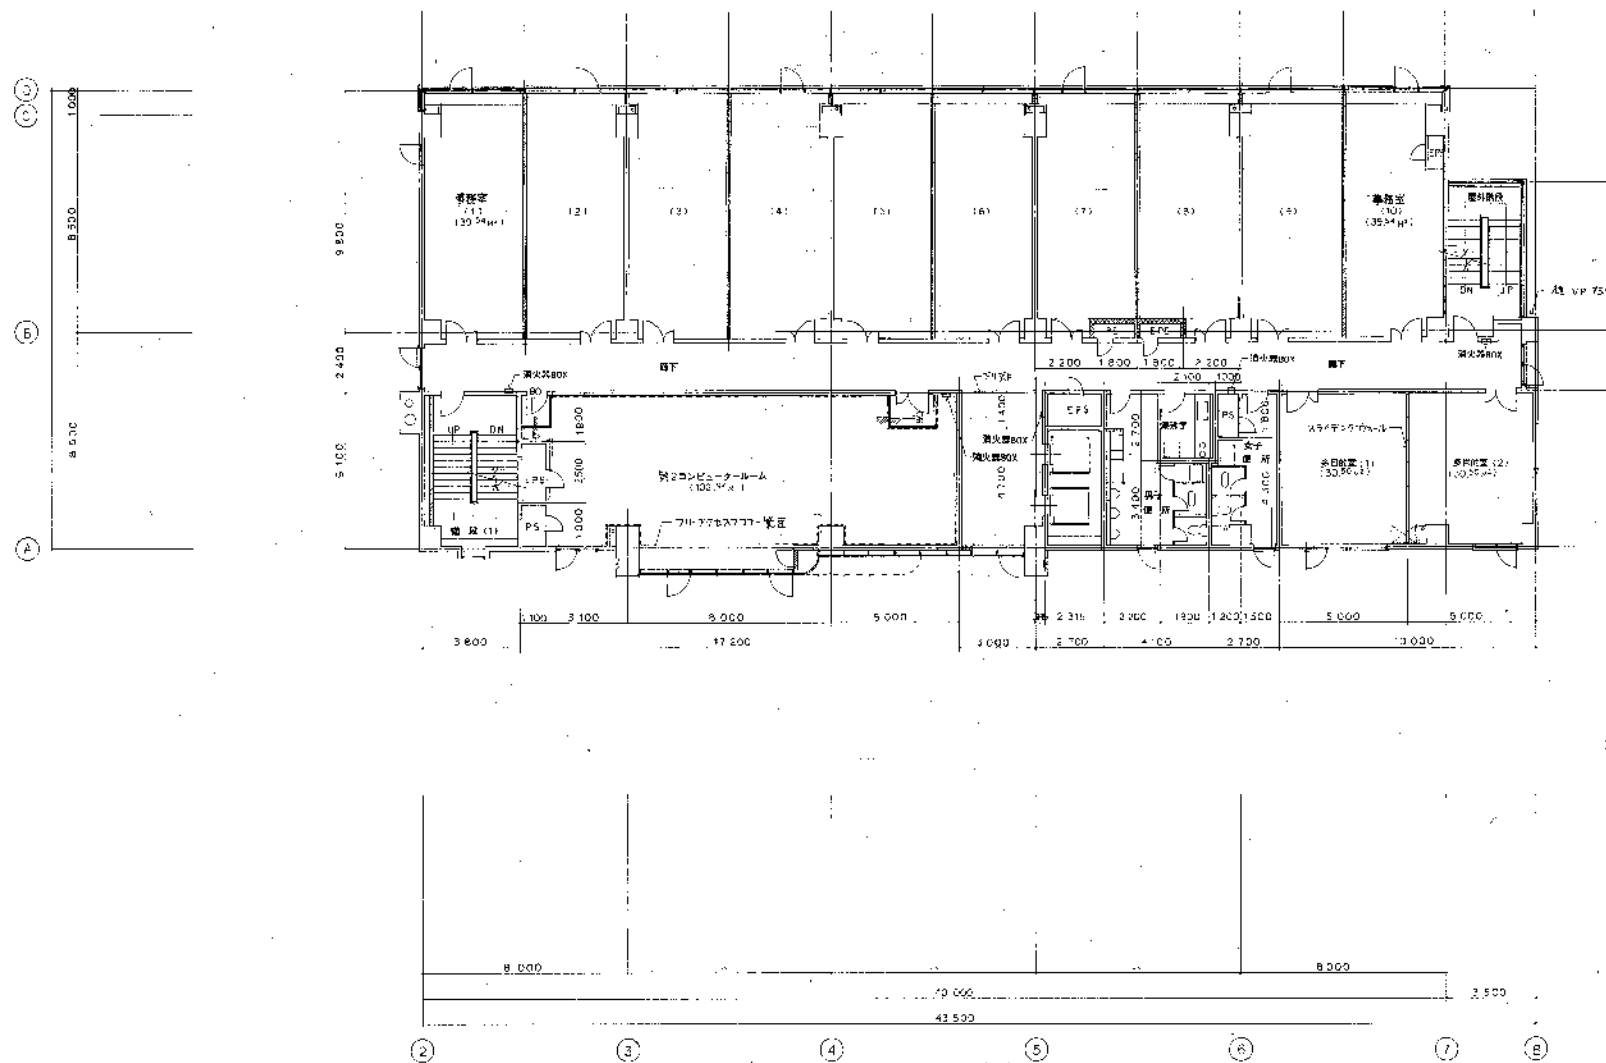


3 階平面図 1:100


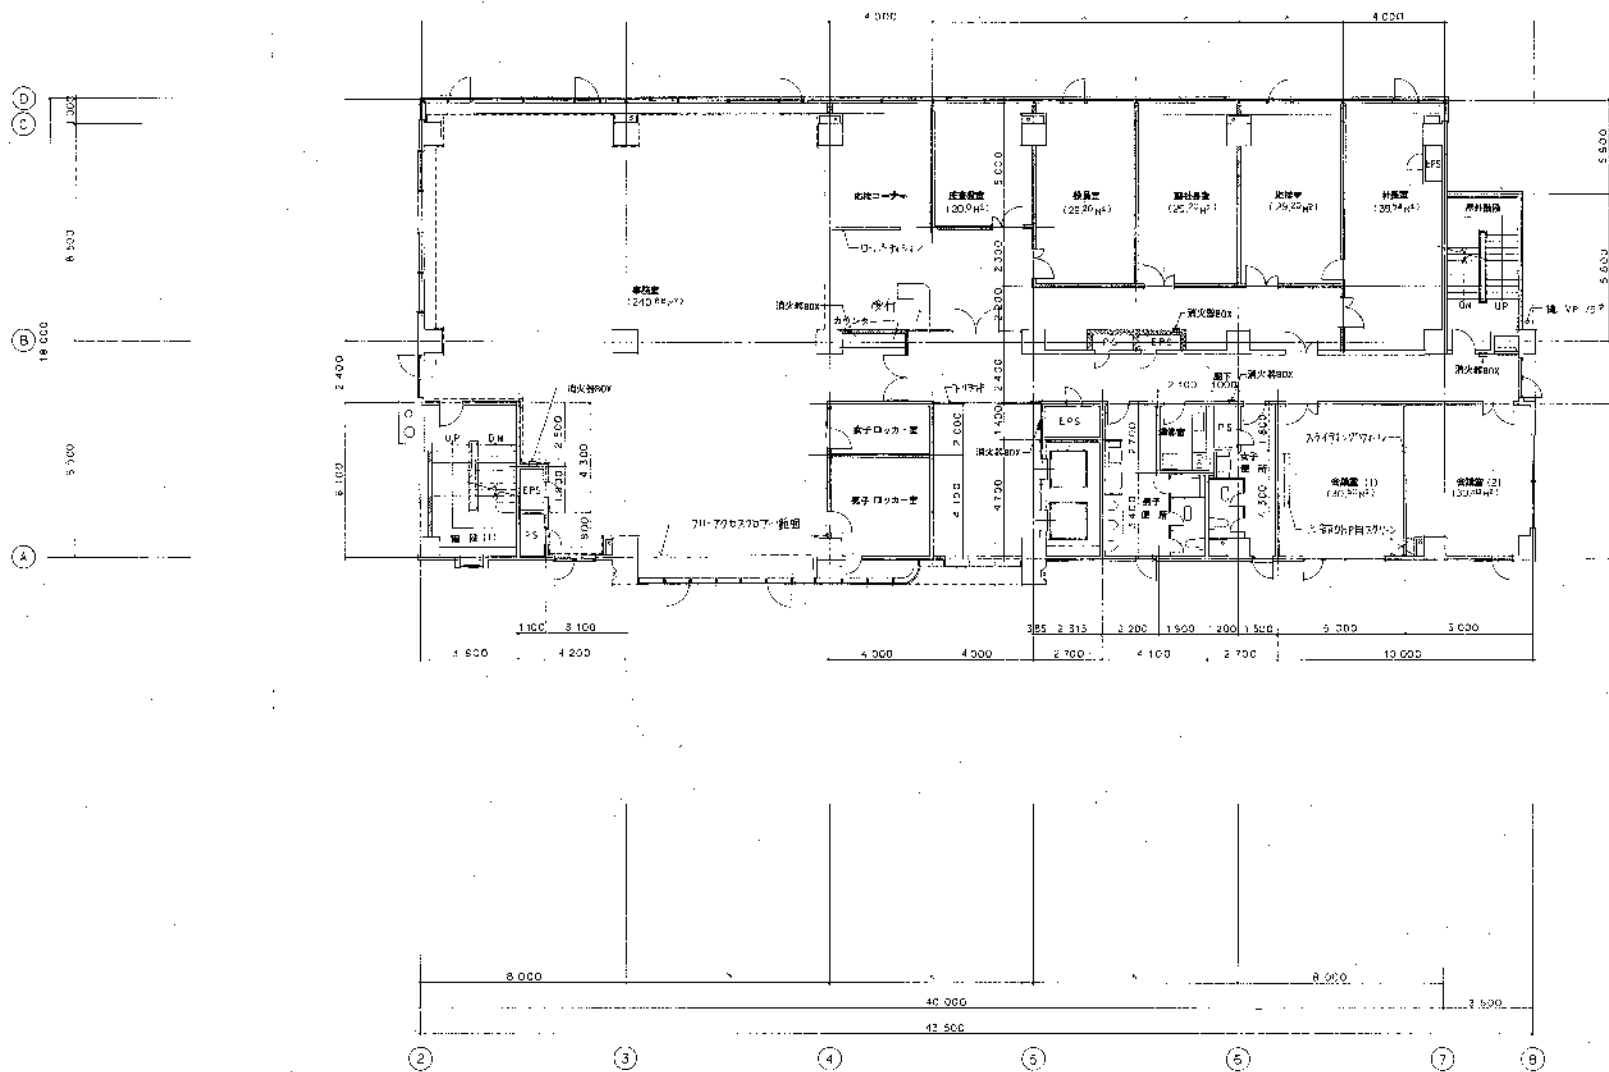


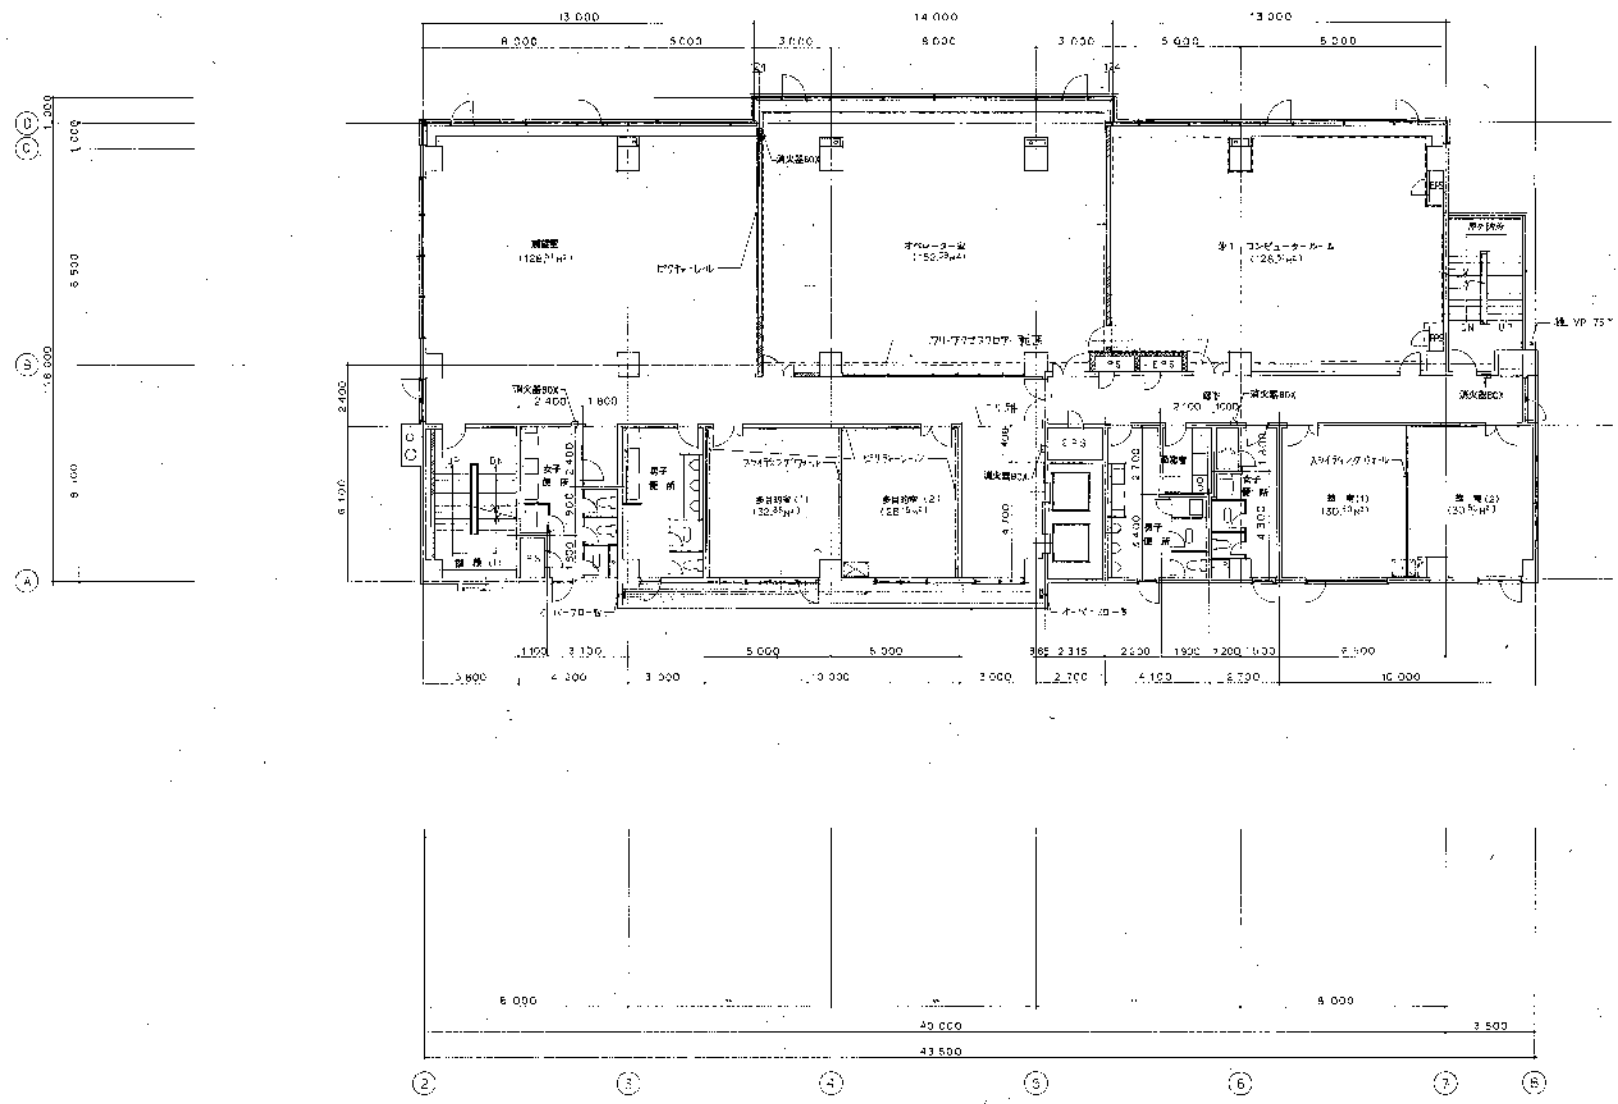

5 階平面図 1:100


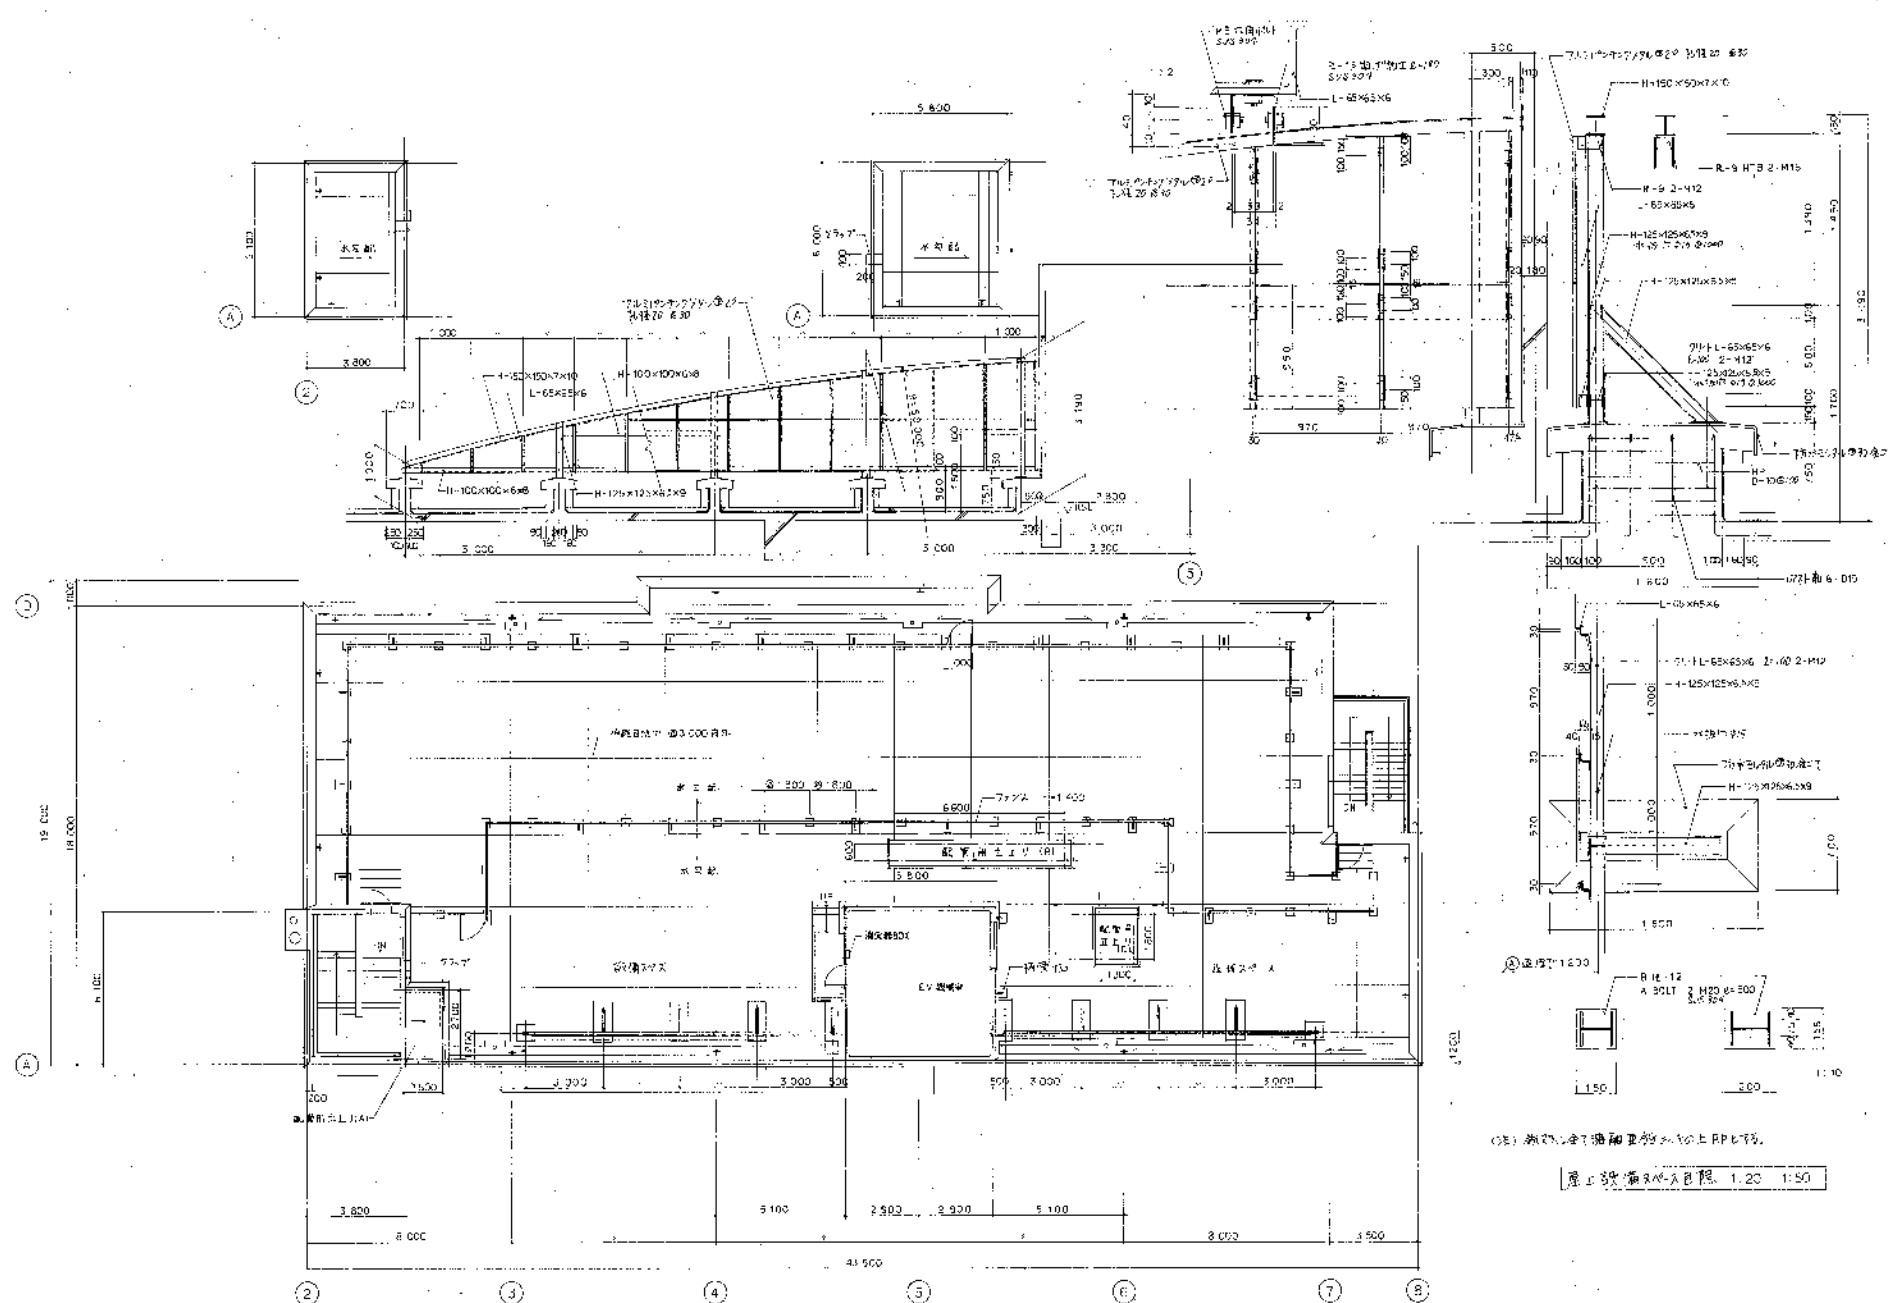




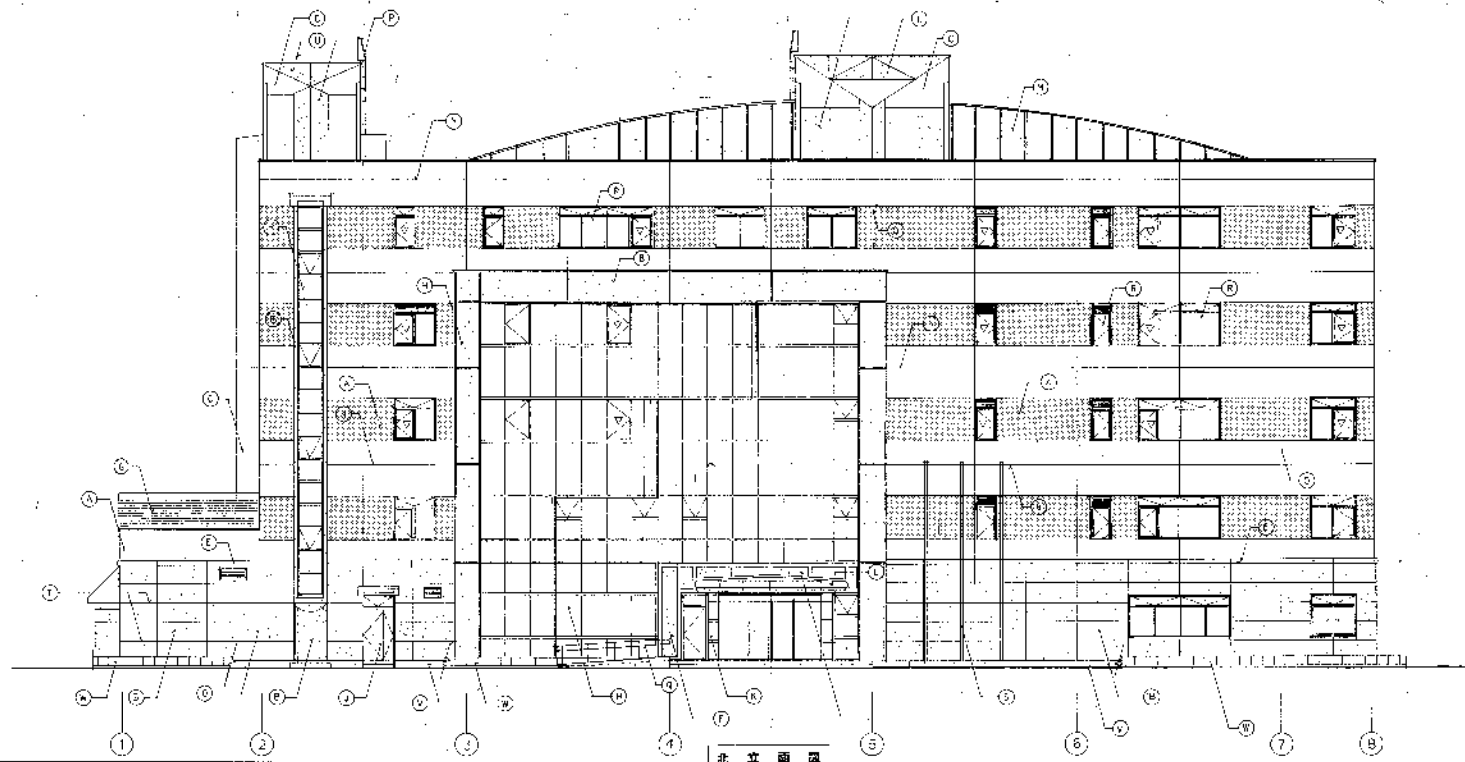


① 窓: 樹脂製サッシ	⑥ グラス: スチルス555 既製品
② 天然石貼仕上げ外装タイル	⑦ 手摺: スチルス505 既製
③ 横断装材: 木付タイル	⑧ アルミ製 建具
④ 断熱遮音: 100×25 (不燃工) 不燃イ	⑨ アルミ製 扉サ H=600

部分加断熱遮音の11.5mm厚




川崎市建築局建築部庁舎建築課
 建築士登録第64837号
 建築士登録第64837号


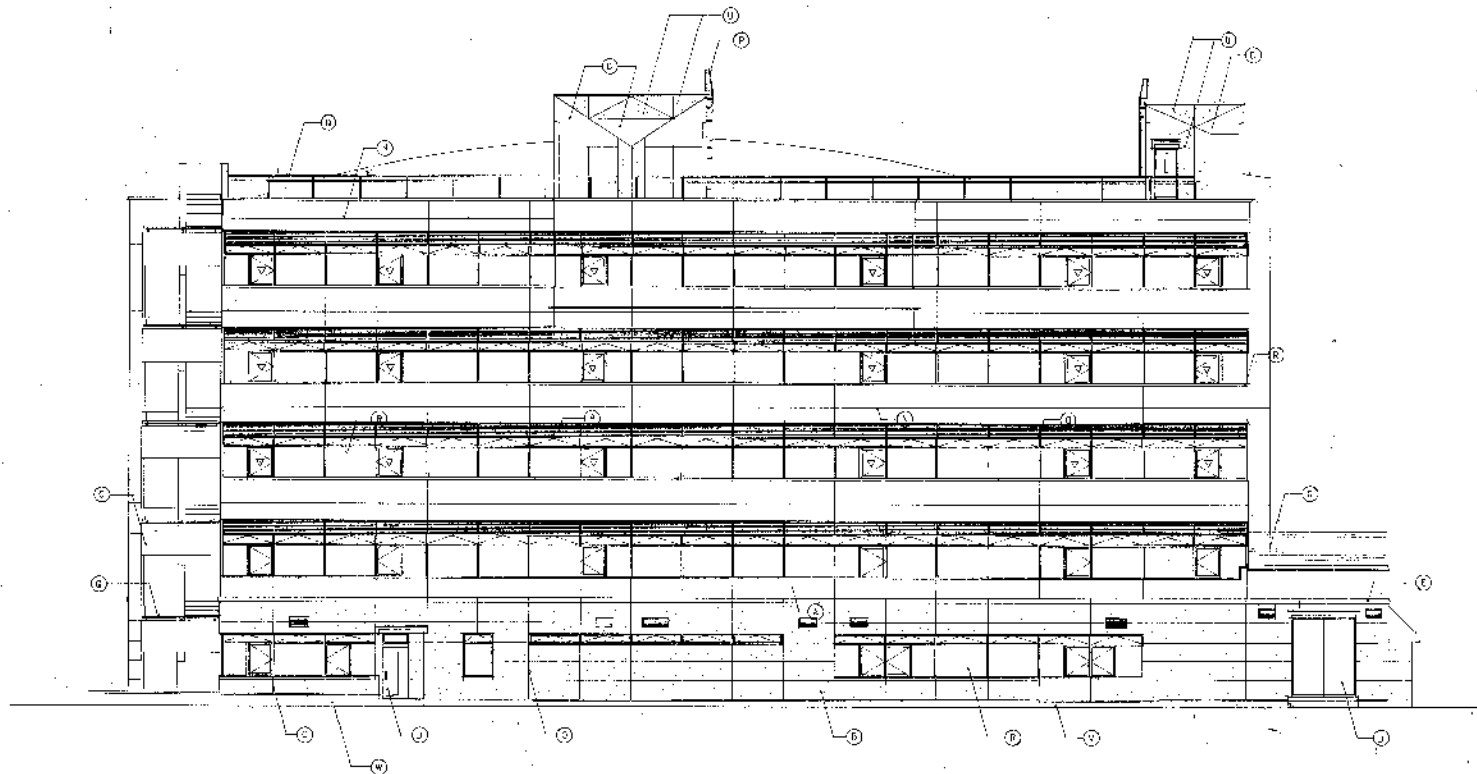


南立図



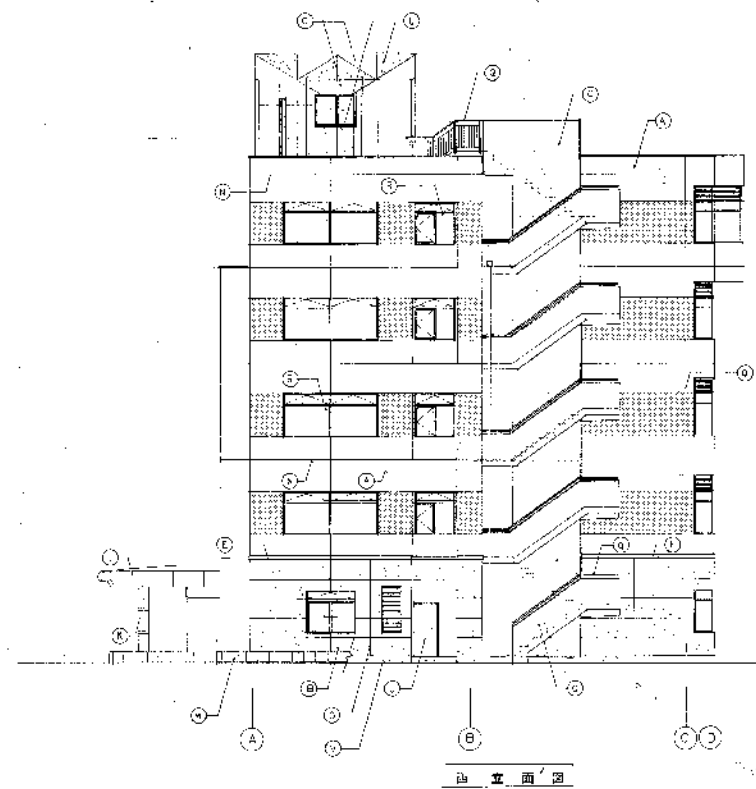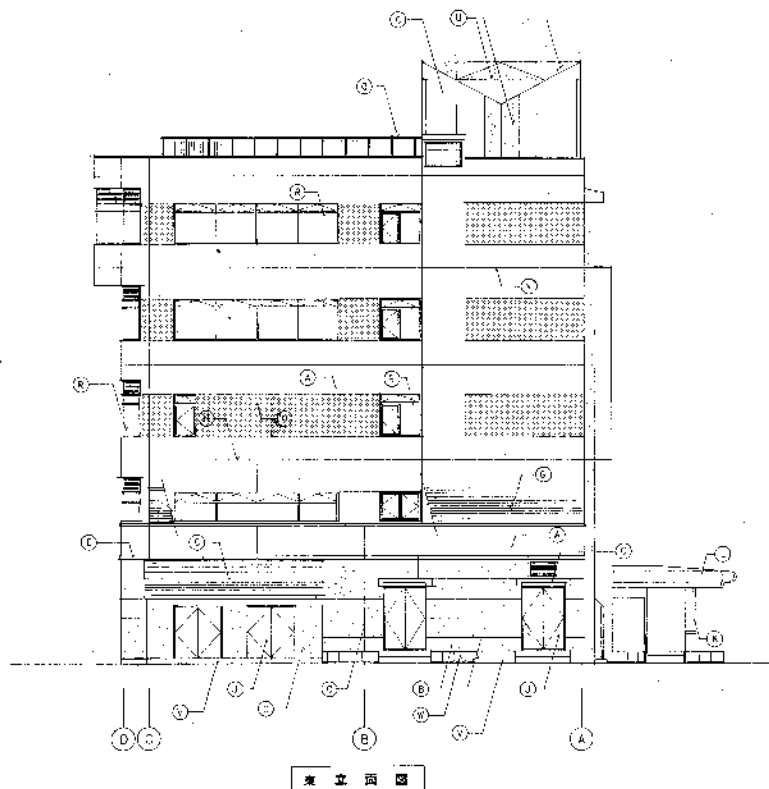

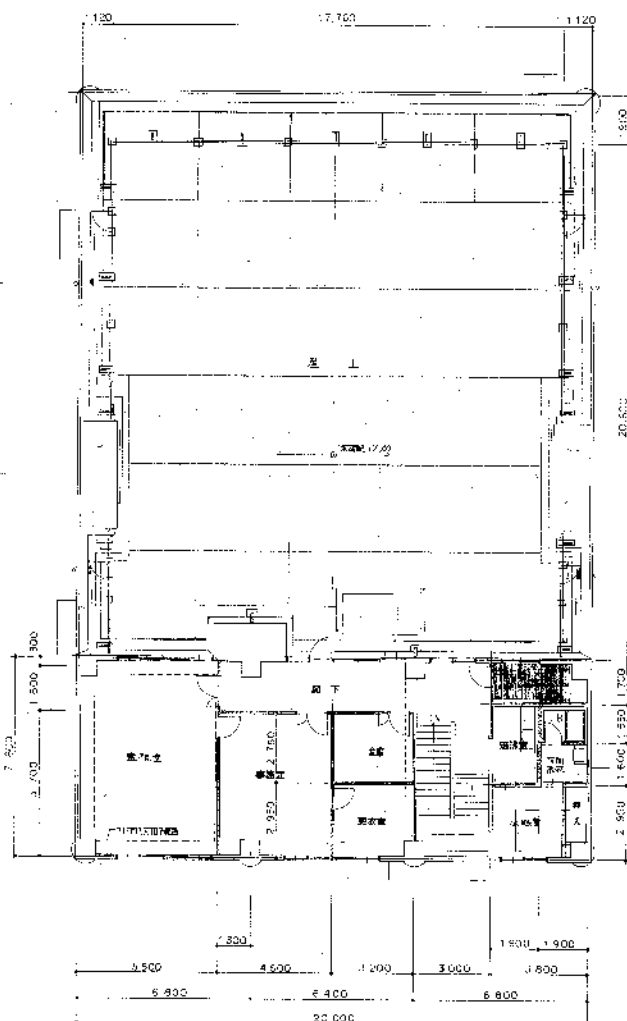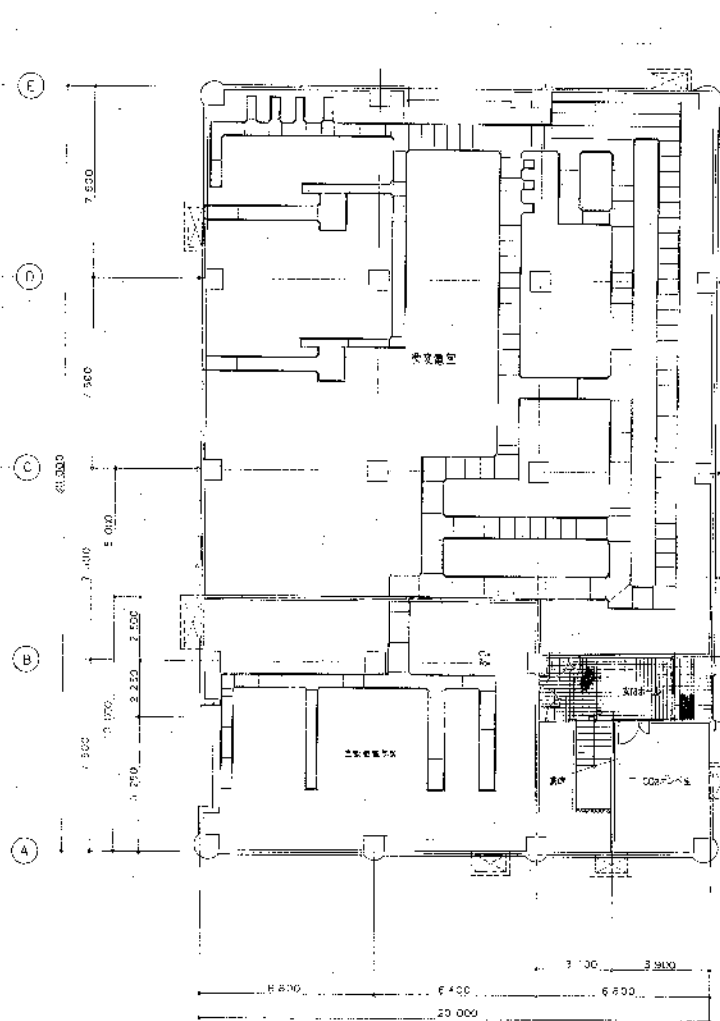


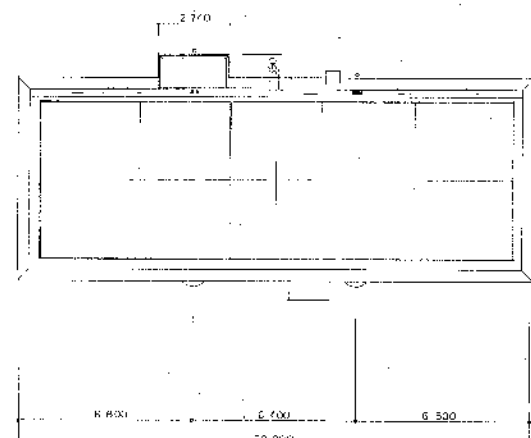

壁下式(凡例)

鉄骨コンクリート造

コンクリートブロック造

鉄骨造(柱・梁)

スチールペーシング(スライディングウォール)

フリーアクセスブリーダー


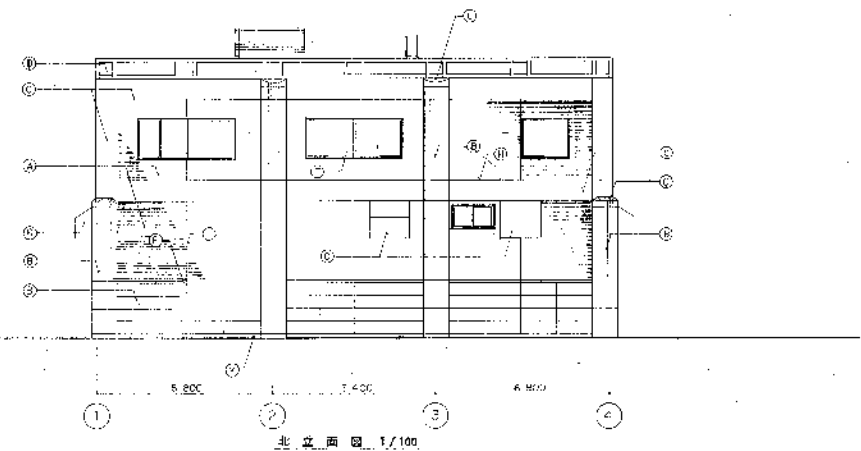
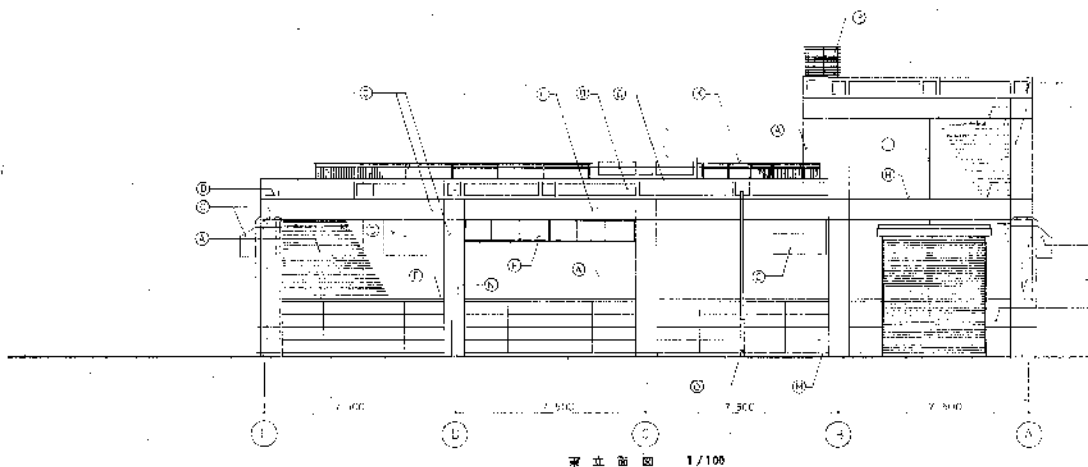
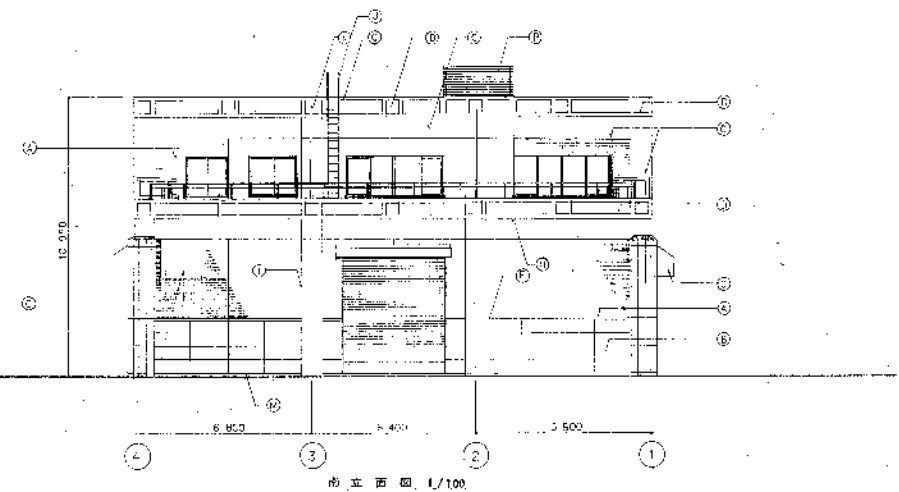
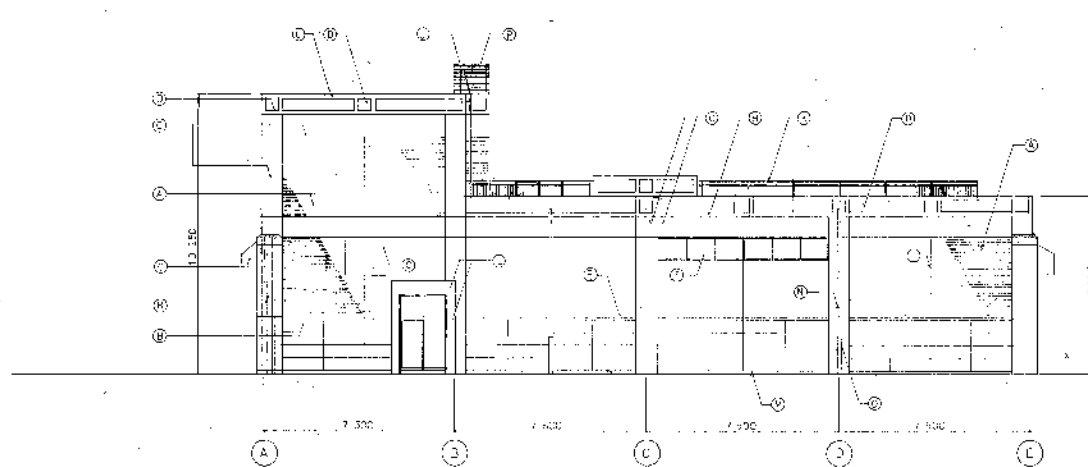




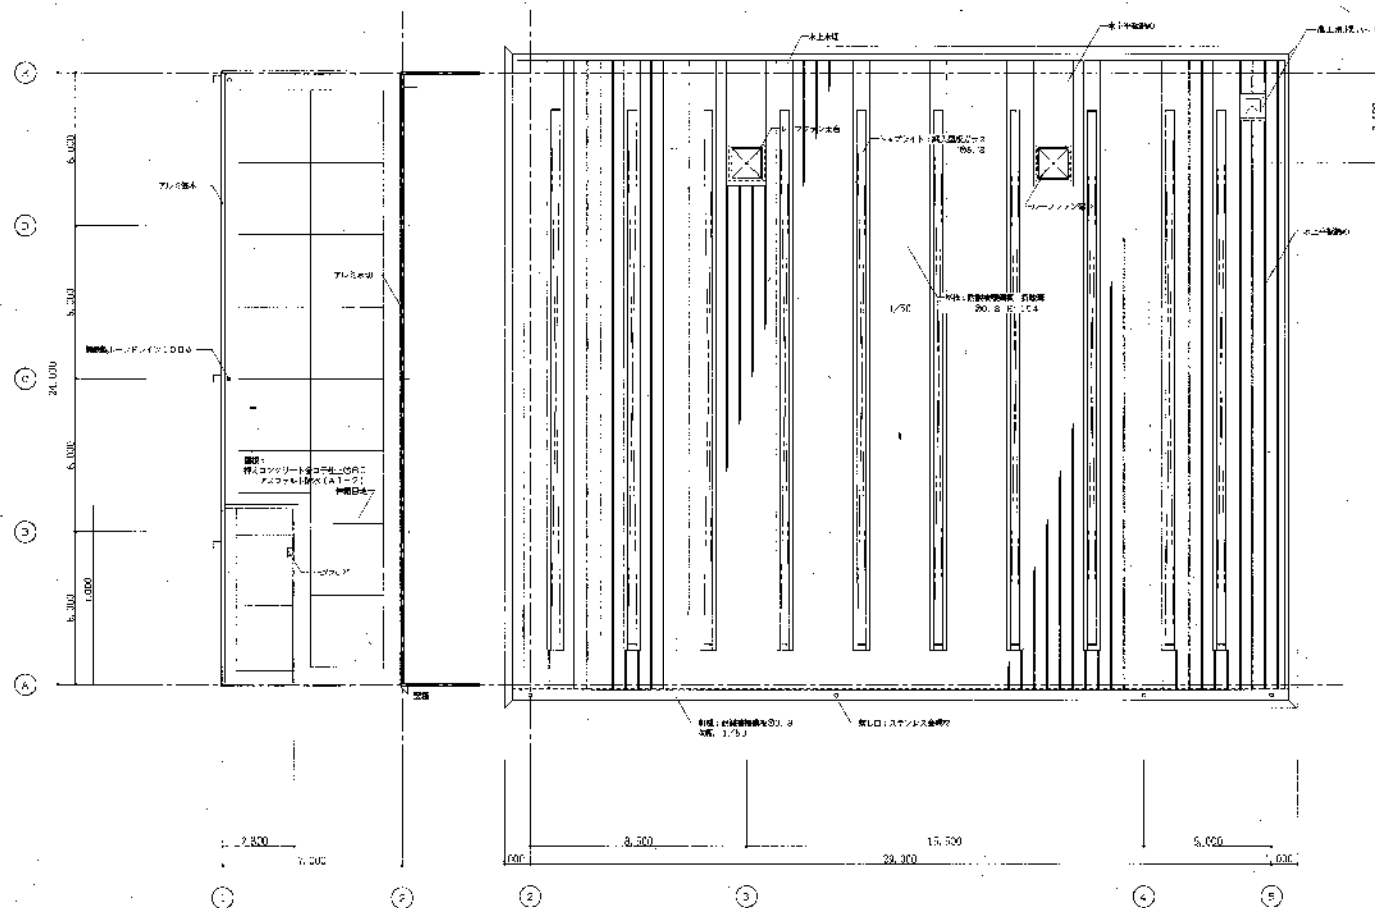


縮尺 1:100

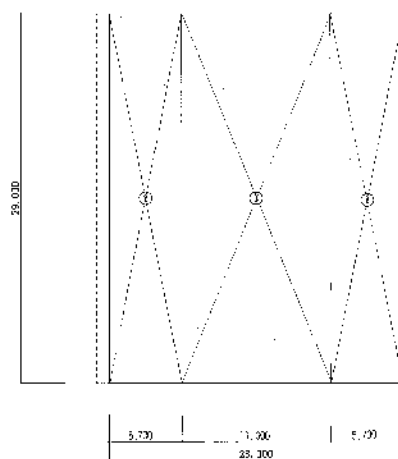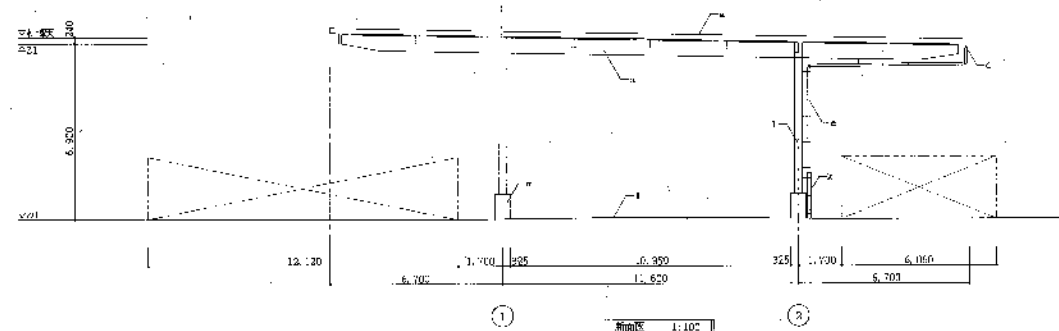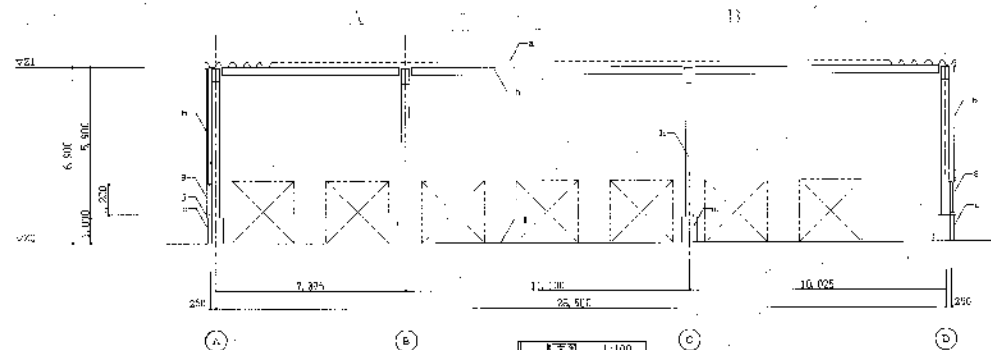  [illegible]





※当該施設については2期工事分は対象から除く（以下同じ）

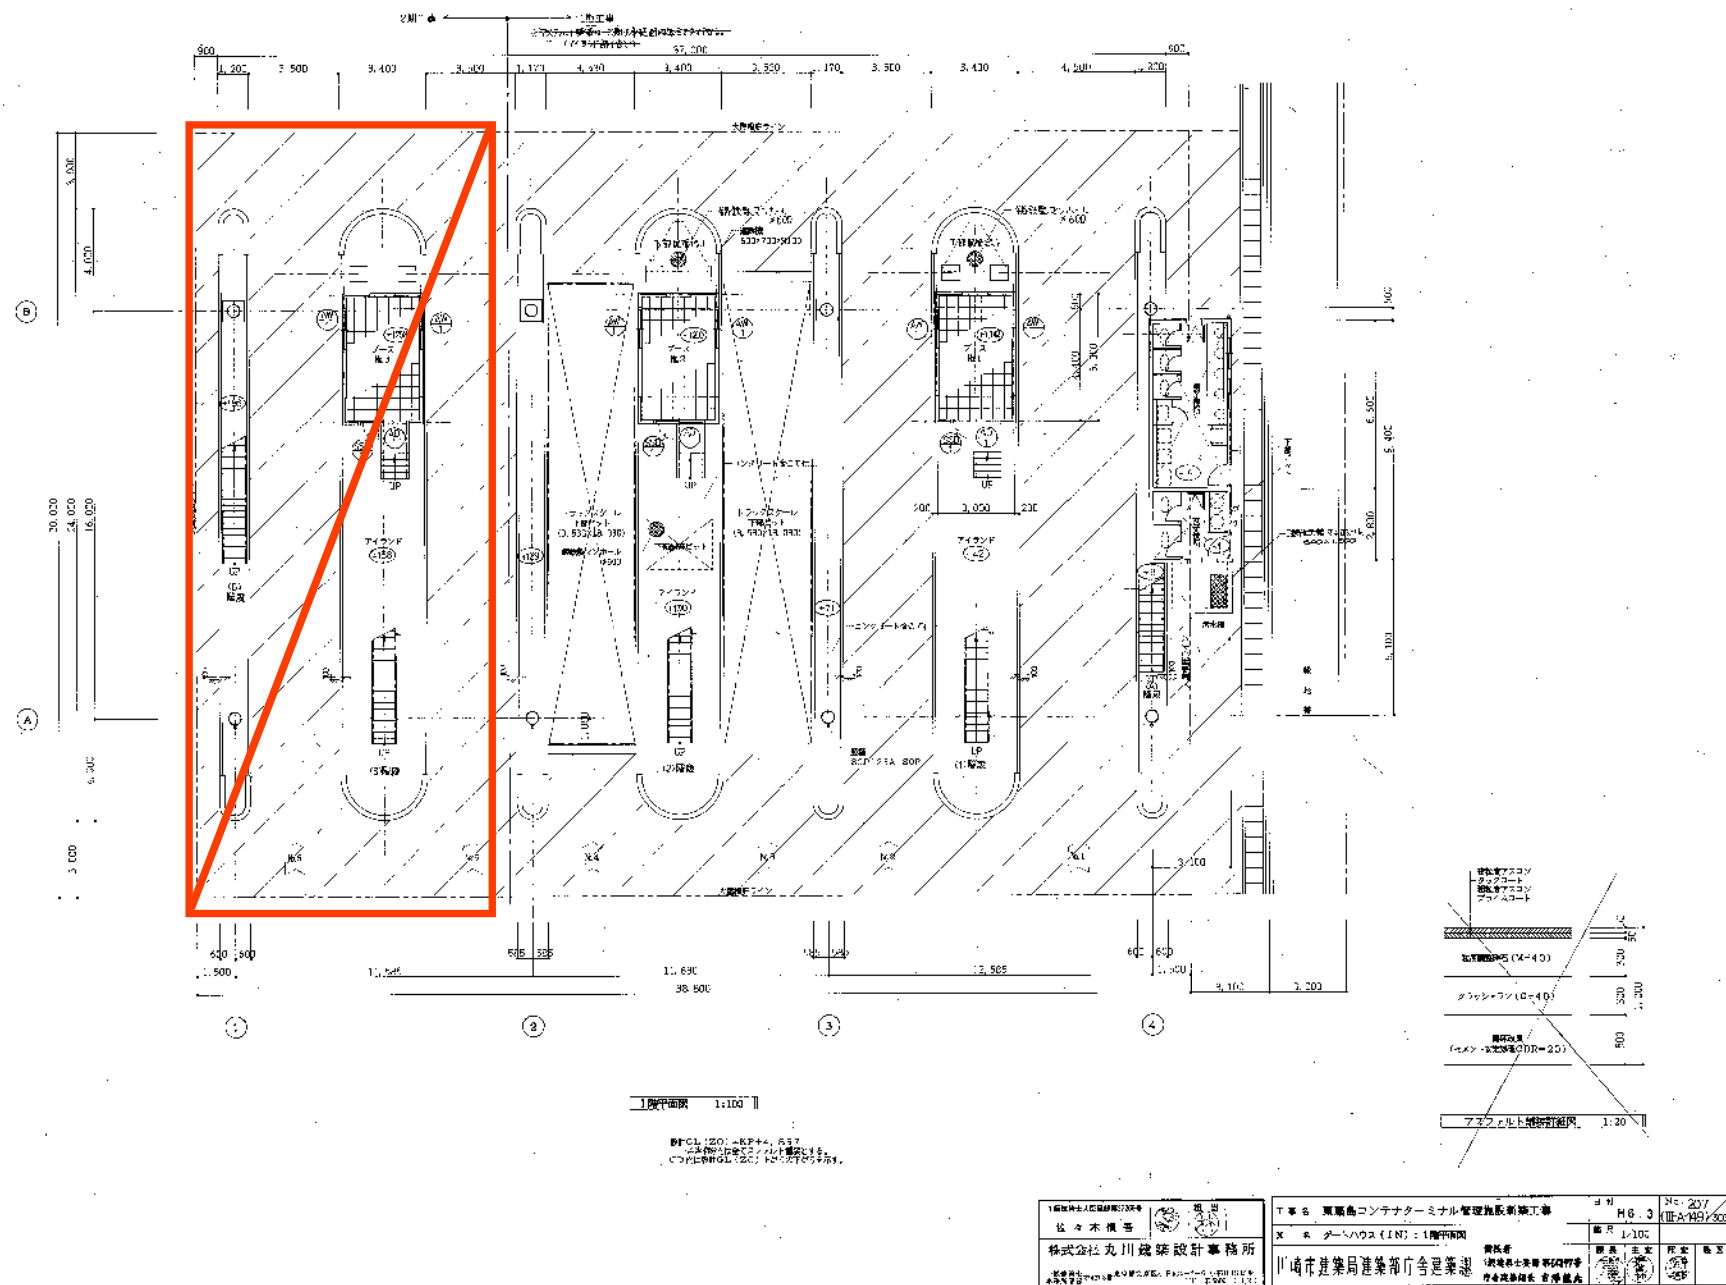








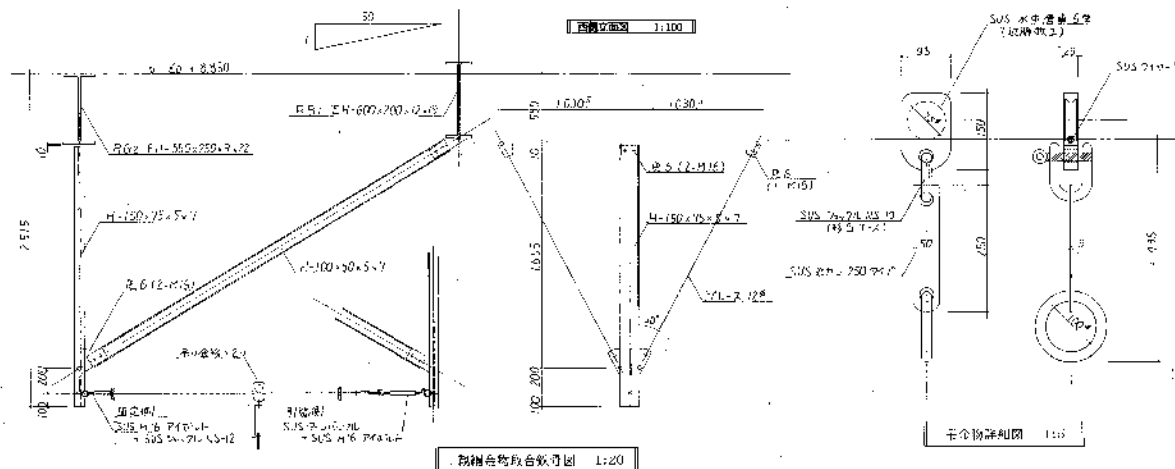  [illegible][illegible]

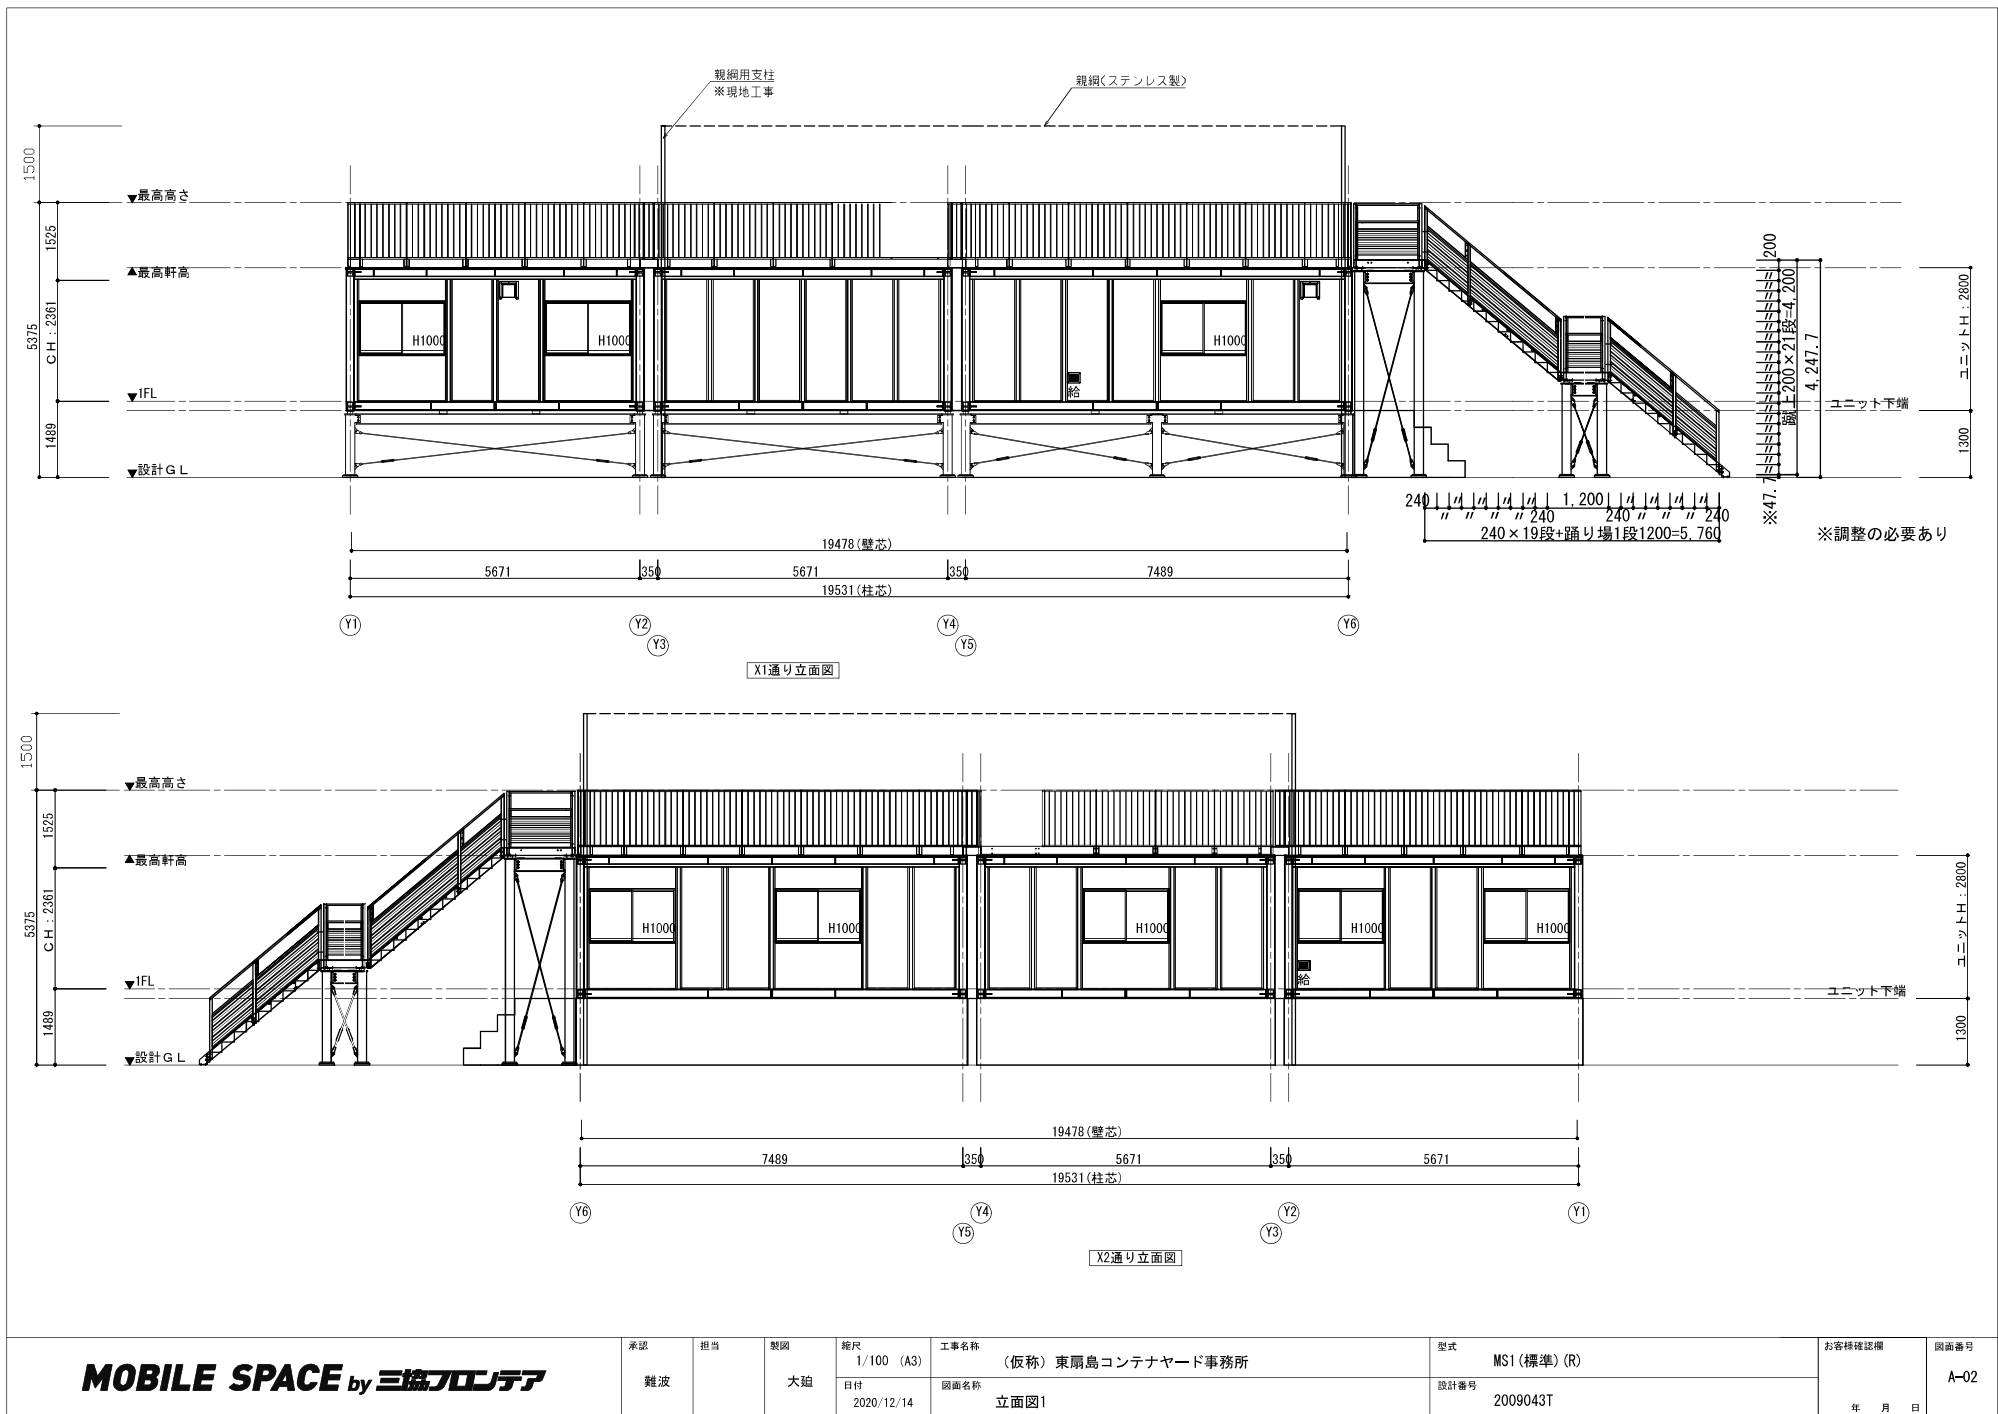

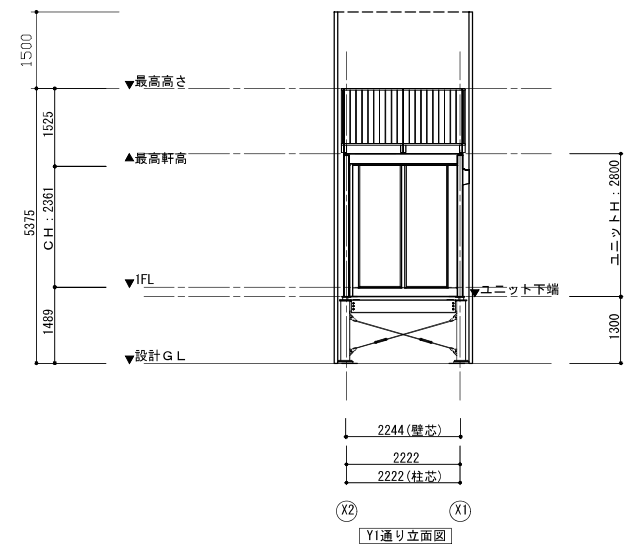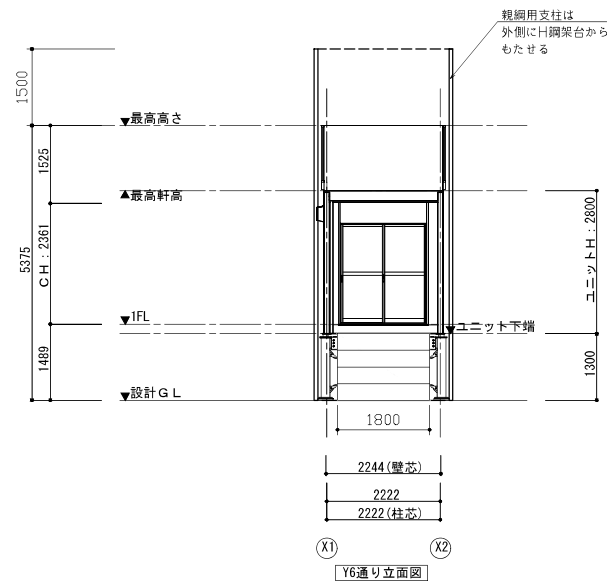

MOBILE SPACE by **三協アロテア**

承認
難波

担当

製図
大迫

縮尺
1/100 (A3)
日付
2020/12/14


工事名称
(仮称) 東扇島コンテナヤード事務所
図面名称
立面図2

型式
MS1 (標準) (R)
設計番号
2009043T



お客様確認欄
年 月 日

図面番号
A-03

※当該施設については2期工事分は対象から除く（以下同じ）



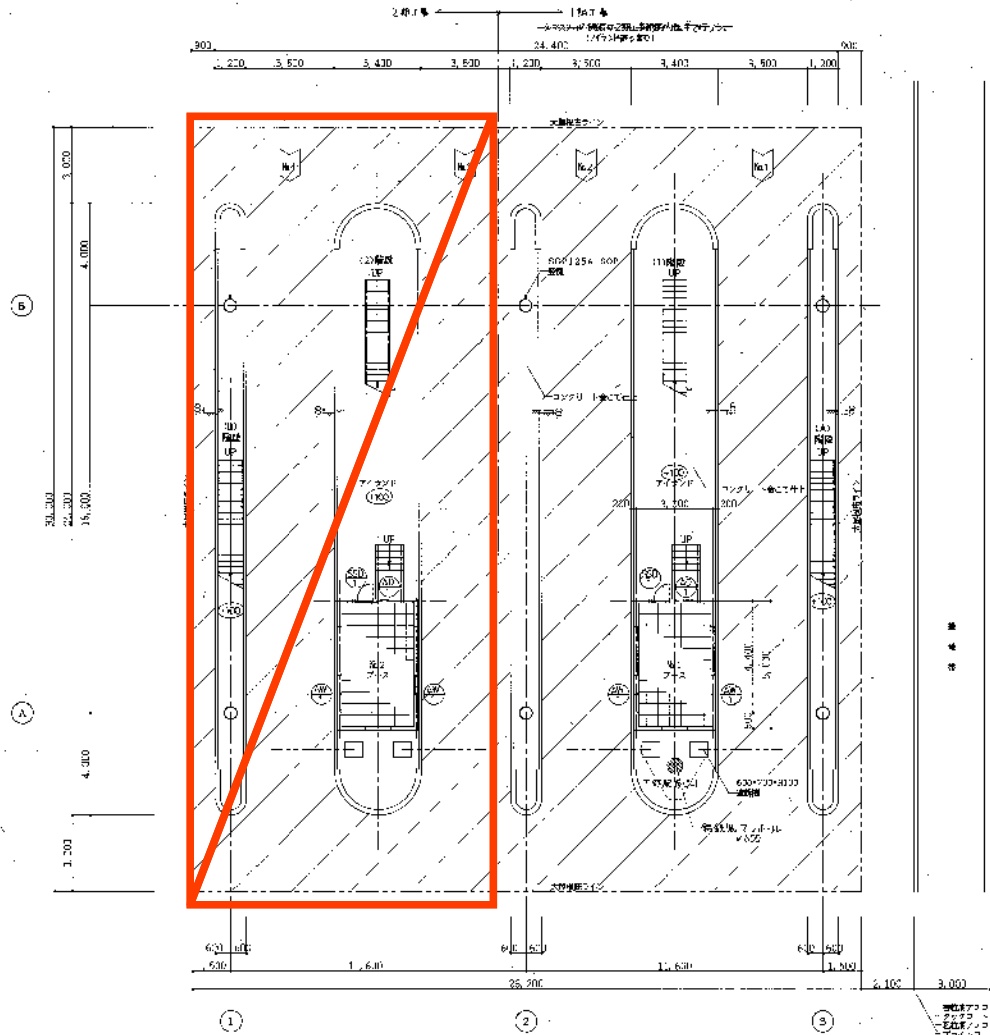



1階平面図 1:100

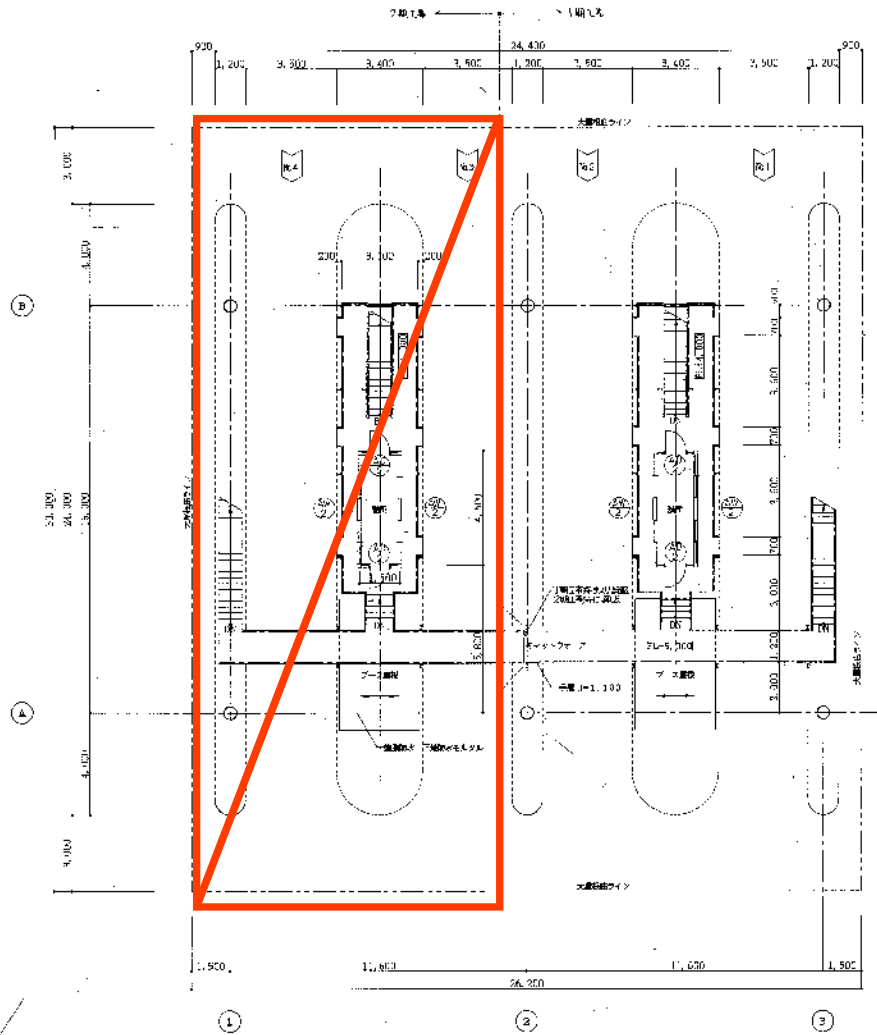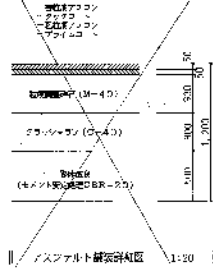


2階平面図 1:100


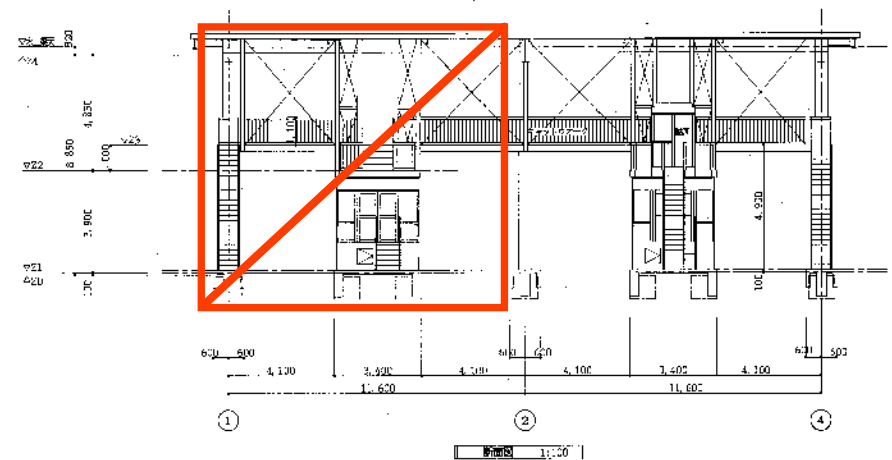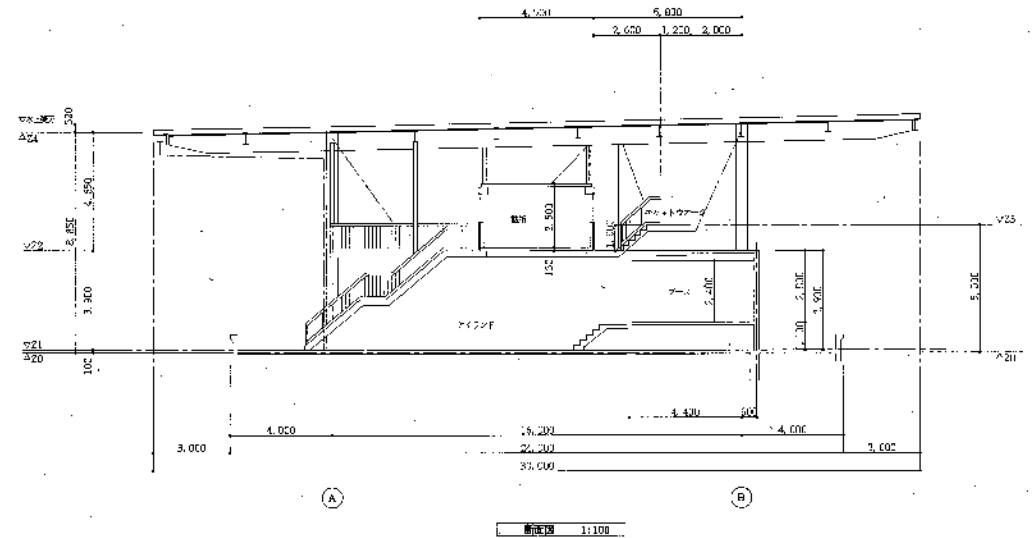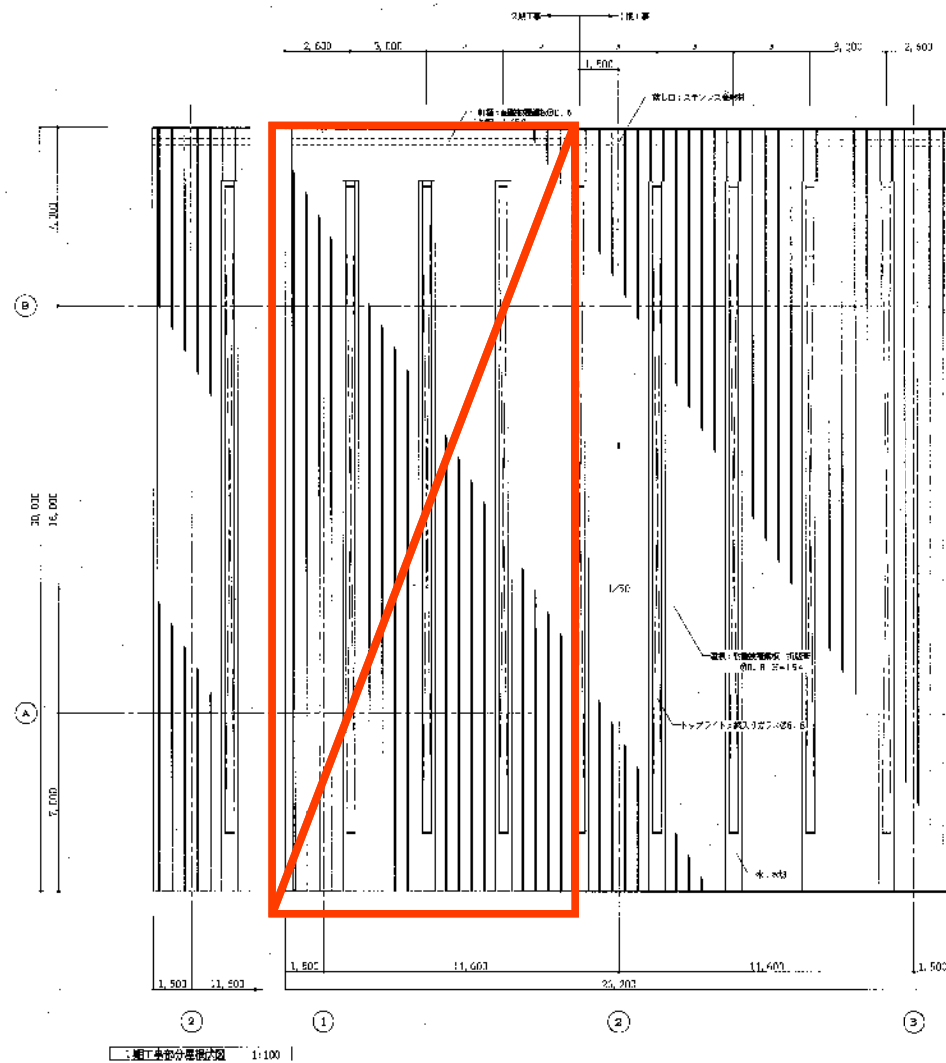


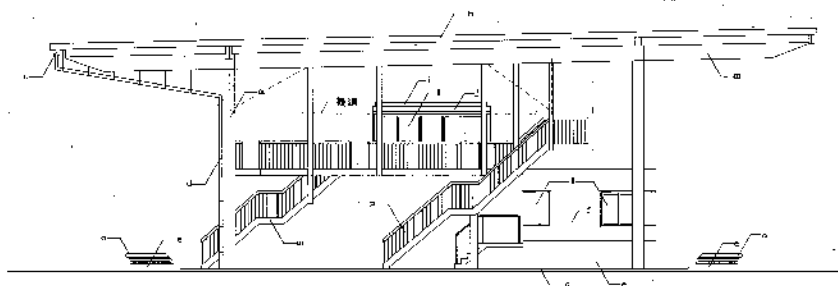


南西立面図 1:100

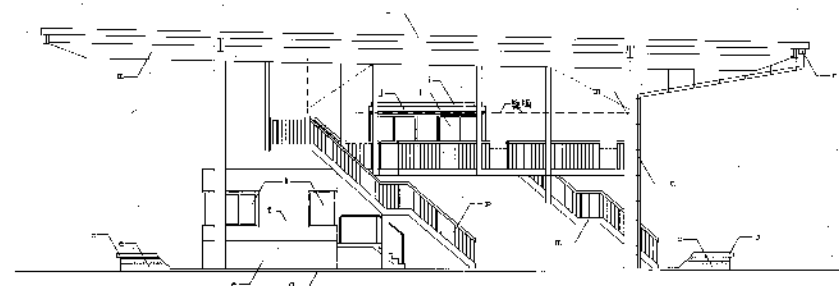

西南立面図 1:100

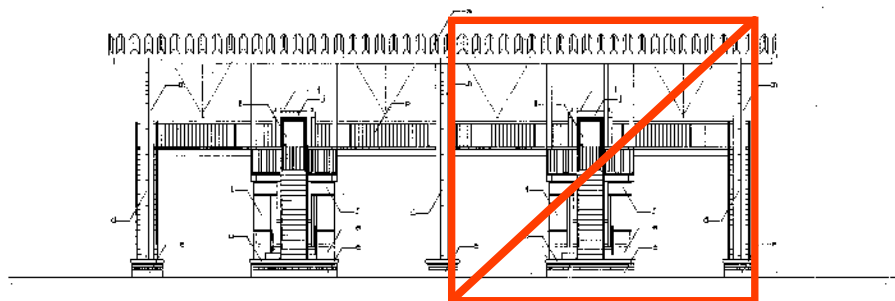


南西立面図 1:100

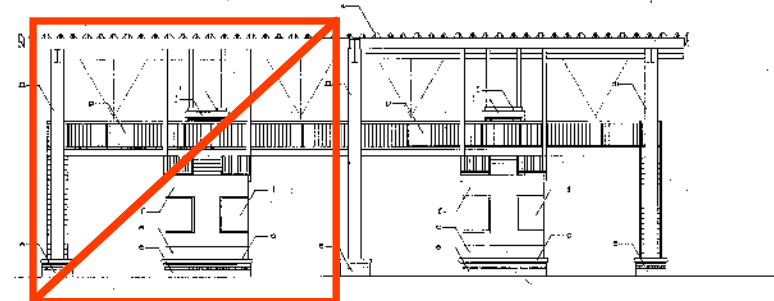


北西立面図 1:100

凡例

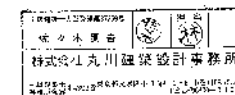




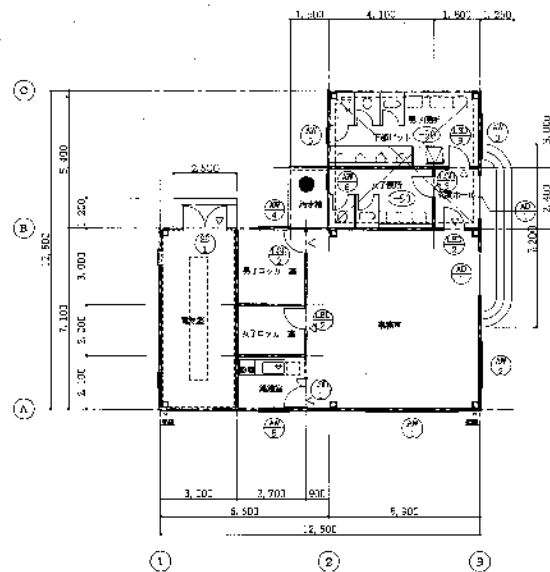


|| 平面 2 ||
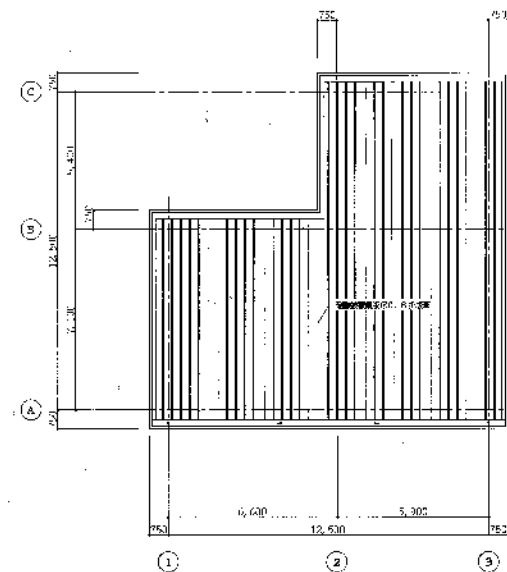
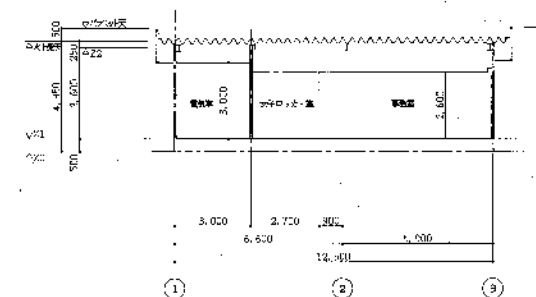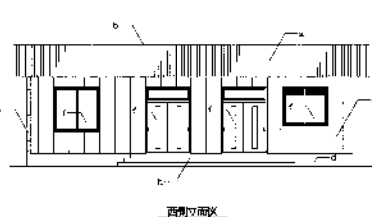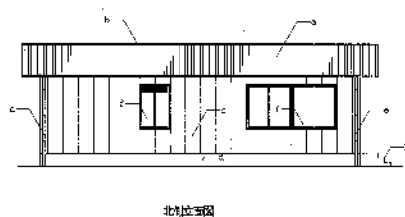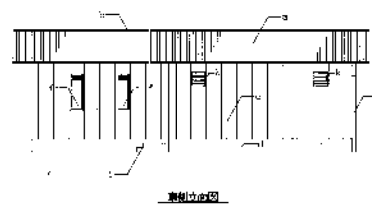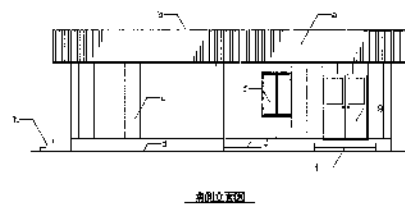

1:10C


[illegible]

1級土木士・2級建築士・測量士
佐々木 慎 司

株式会社 丸川建設設計事務所



[illegible]

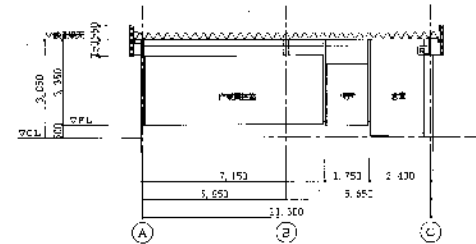

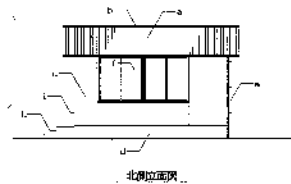
- | | |
|----|------------------------------|
| 凡例 | |

[illegible]

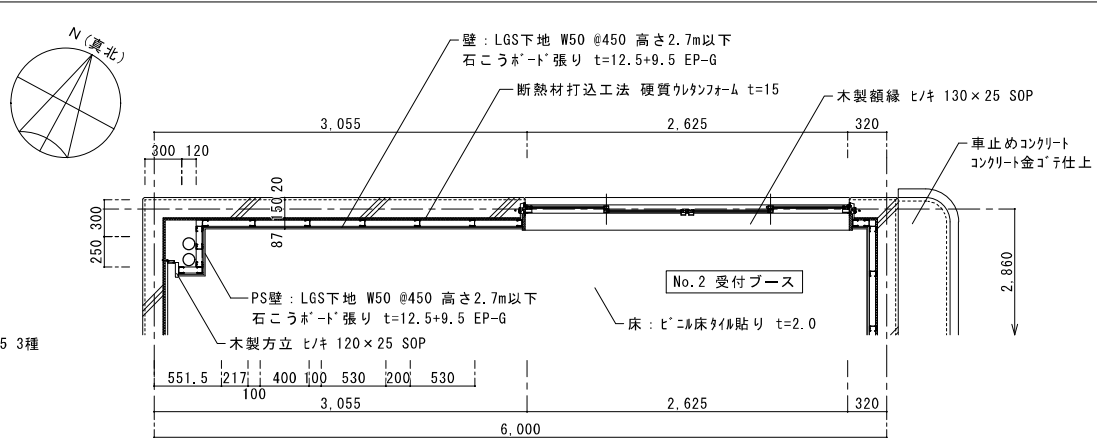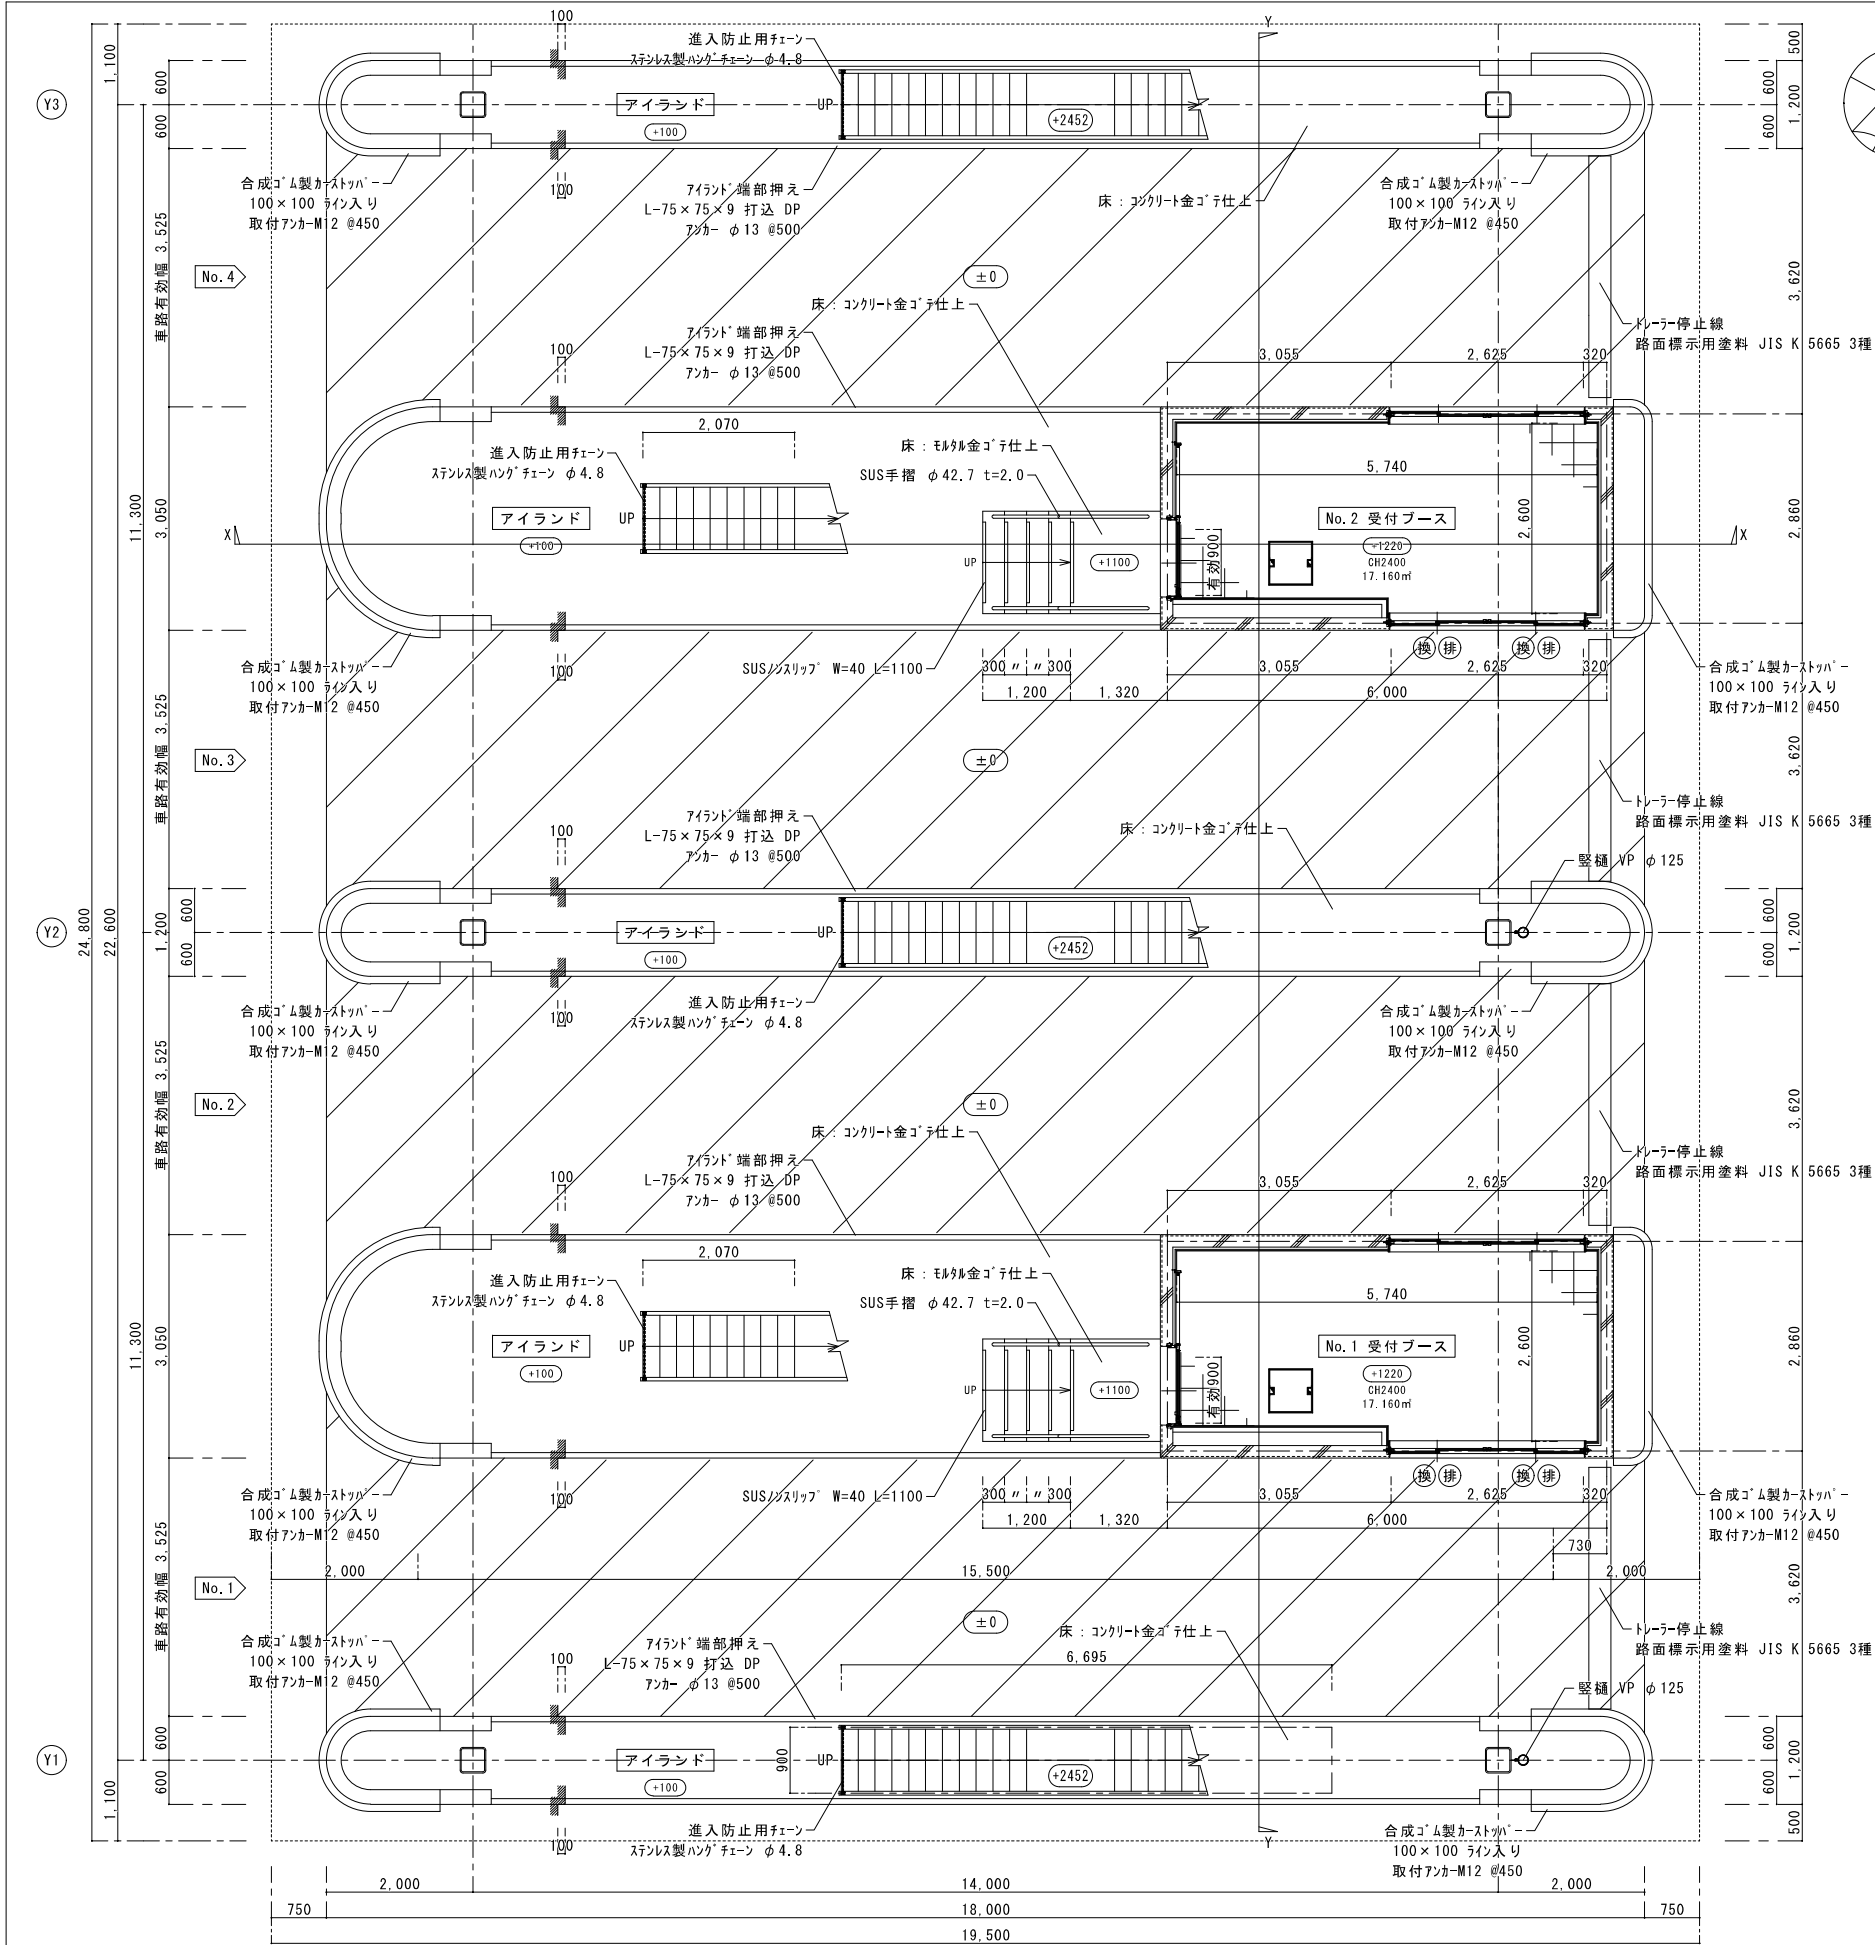

No. 2 受付ブース平面詳細図 S=1/30

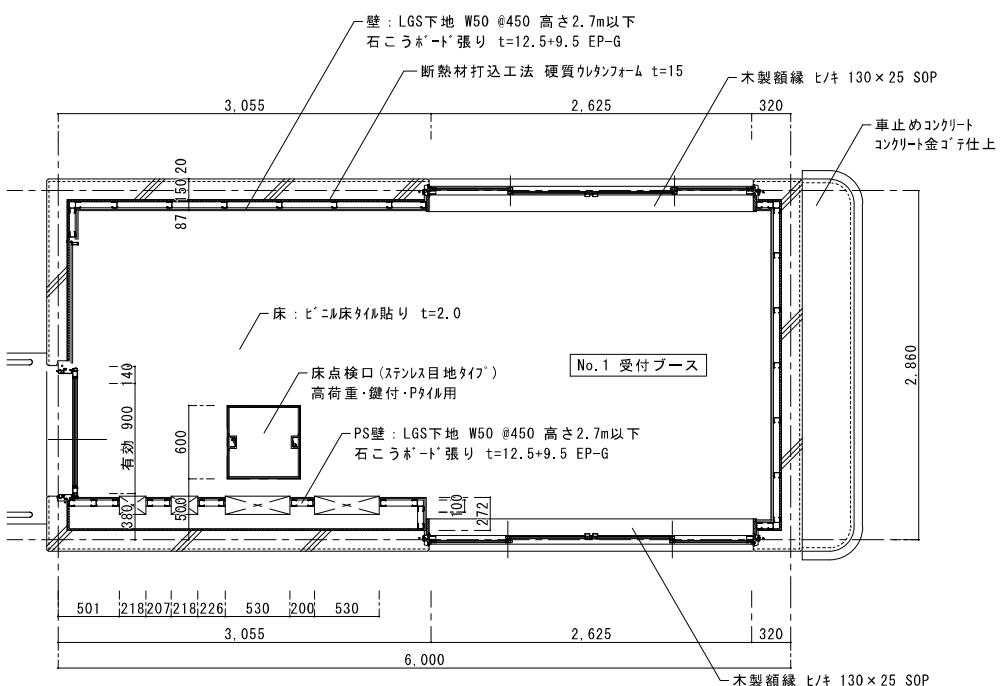

No. 1 受付ブース平面詳細図 S=1/30

室名	床面積	必要採光面積	換気チェック		排煙チェック	
			W	H	W	H
No. 1 受付ブース	6,000 × 2,860 = 17,160	17,160 × 1/20 = 0.858	17,160 × 1/20 = 0.858	17,160 × 1/20 = 0.858	17,160 × 1/50 = 0.343	17,160 × 1/50 = 0.343
No. 2 受付ブース	6,000 × 2,860 = 17,160	17,160 × 1/20 = 0.858	17,160 × 1/20 = 0.858	17,160 × 1/20 = 0.858	17,160 × 1/50 = 0.343	17,160 × 1/50 = 0.343

凡例		
1	換	換気有効開口部を示す
2	排	排煙有効開口部を示す
3	防	防火設備を示す。(法2条9号の2の口) (該当なし)
4	鉄筋コンクリート	


※換気設備：第3種機械換気

1階平面図 S=1/50

※外部鉄骨は全て、溶融亜鉛めっきの上、DP塗り

有限会社 松中一級建築士事務所 一級建築士事務所 神奈川県知事登録 第1692号 一級建築士登録第55694号 松中 秀司	工事名称 コンテナ関連施設内付帯施設新築その他工事 図面名 1階平面図・受付ブース平面詳細図 (パンチチェックゲート)	川崎市まちづくり局 施設整備部 完成図	縮尺 A1:1/30-50 A3:1/60-100 目付 R05.09	図面番号 A-18
---	--	---------------------------	---	--------------

有限会社 松中一級建築士事務所 一級建築士事務所 神奈川県知事登録 第1692号 一級建築士登録第55694号 管理建築士 松中 秀司	工事名称 コンテナ関連施設内付帯施設新築その他工事	川崎市まちづくり局 施設整備部	縮尺 A1:1/50 A3:1/100	図番番号 A-19 /
	図面名 キヤットウォーク平面図（パンチチェックゲート）	完成図	日付 R05.09	

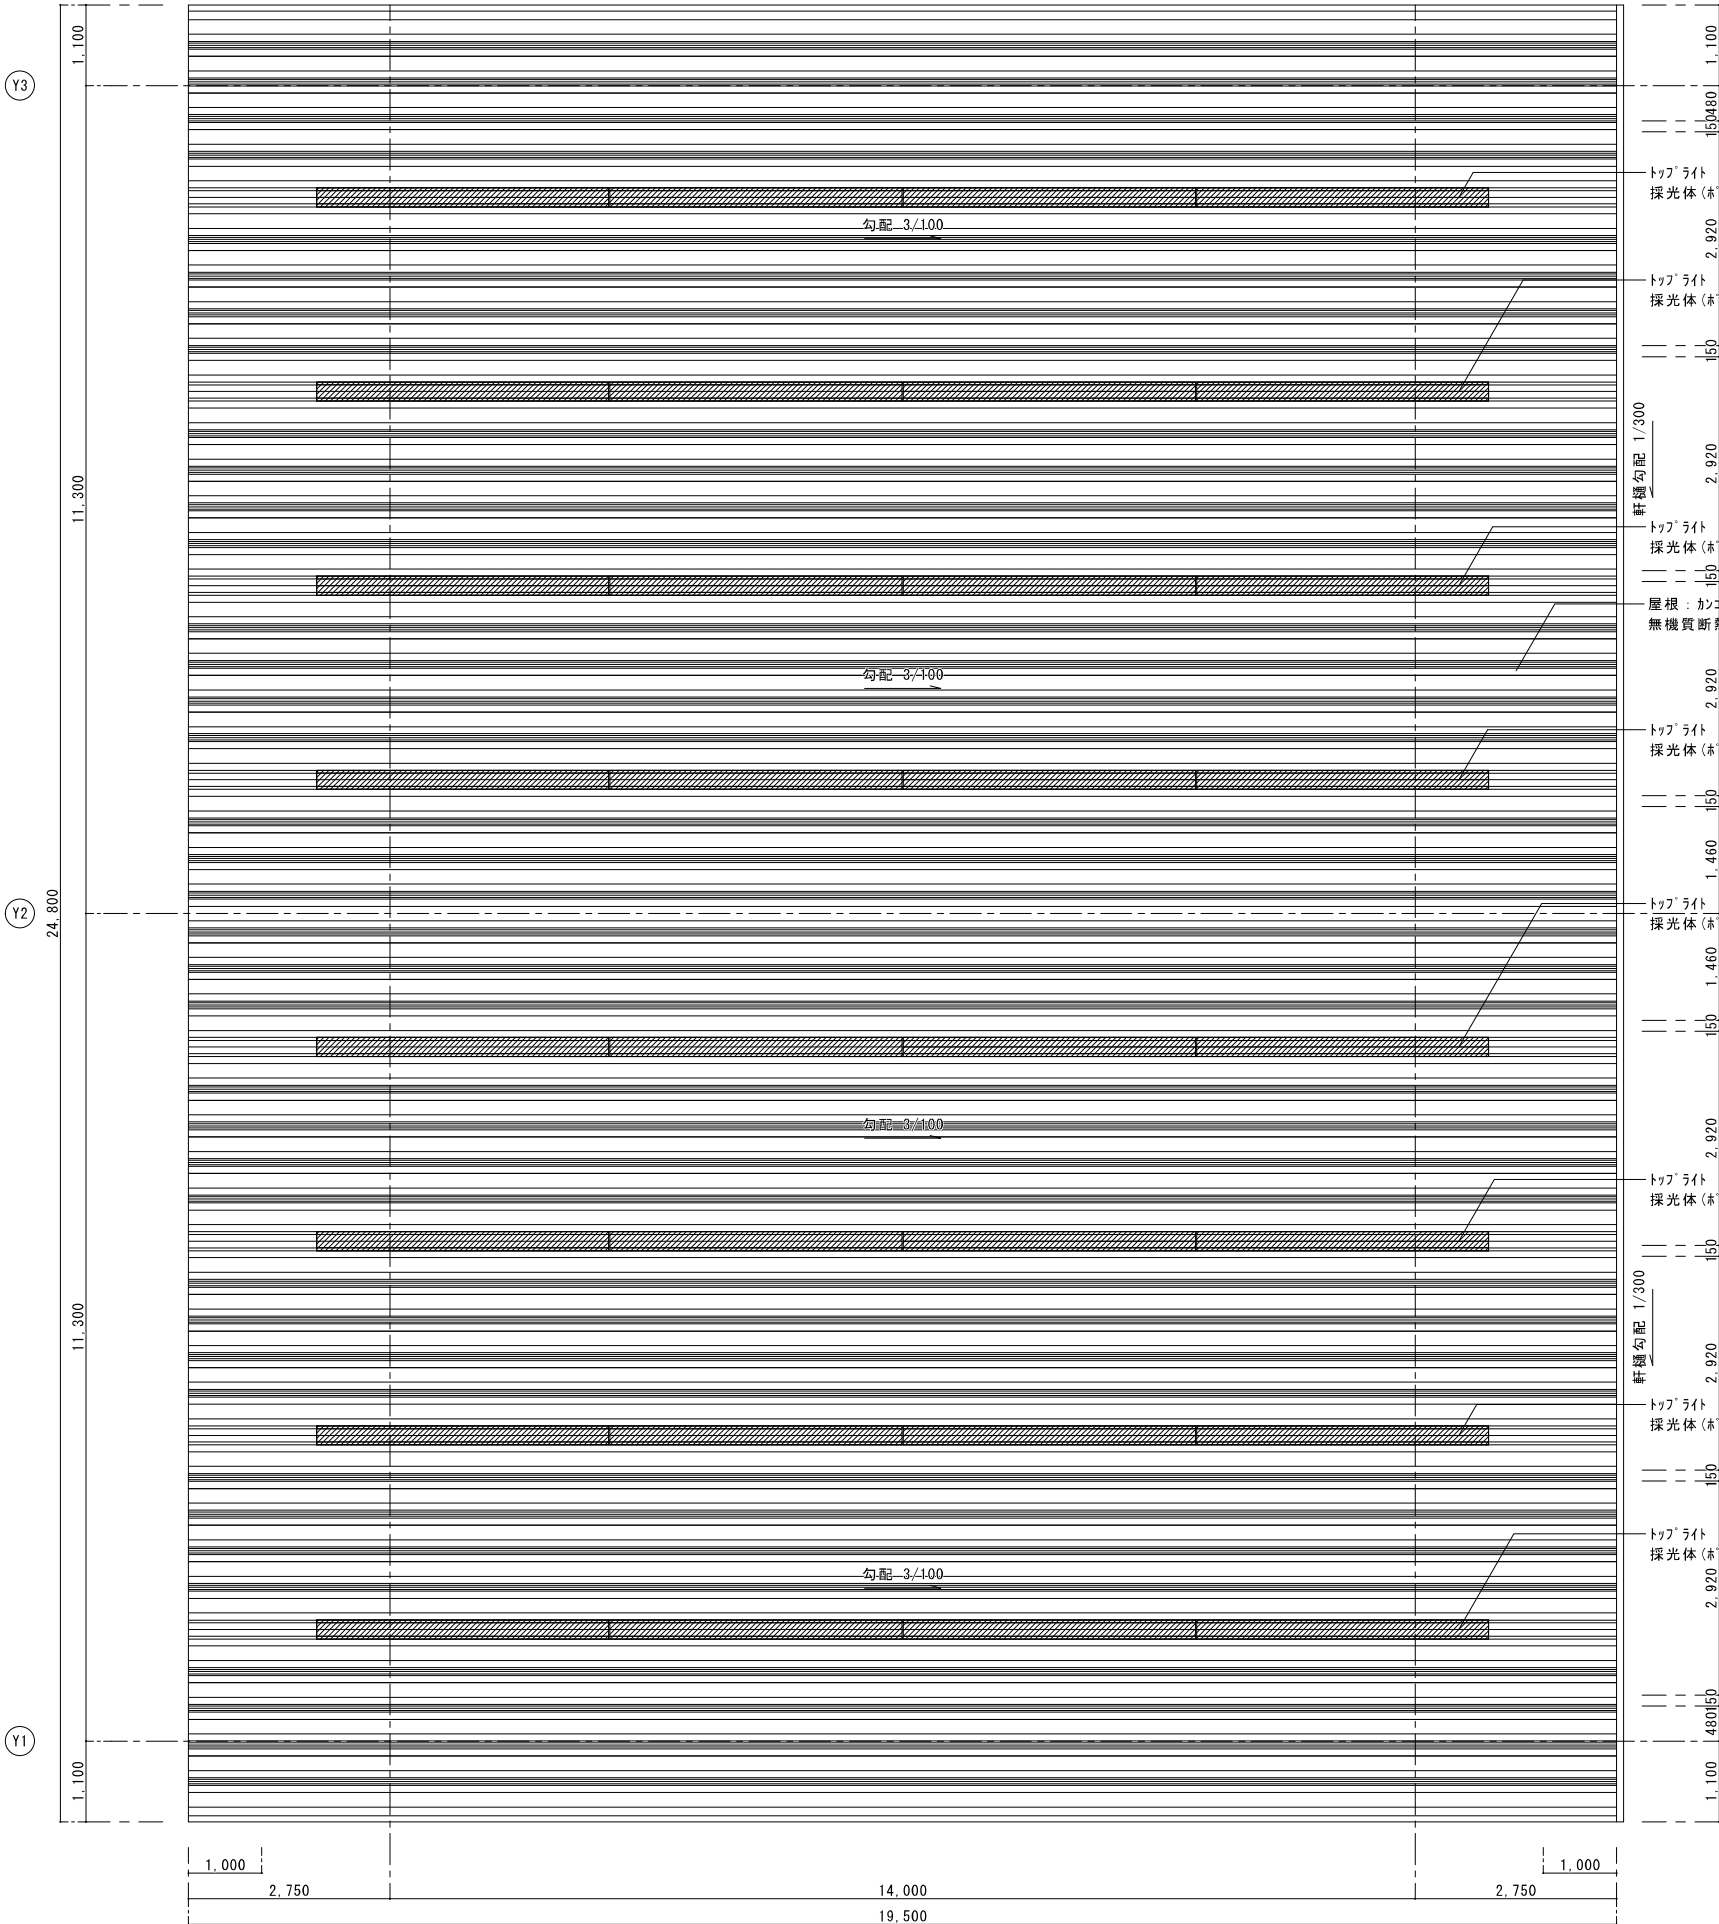

トップライト
採光体(ホリカーネット)・網入りガラス t=6.8

トップライト
採光体(ホリカーネット)・網入りガラス t=6.8

トップライト
採光体(ホリカーネット)・網入りガラス t=6.8

屋根：カンゴウ式金属折板屋根 H=200 カラーガルパルウム鋼板 t=0.8
無機質断熱材裏張り t=5.0

トップライト
採光体(ホリカーネット)・網入りガラス t=6.8

トップライト
採光体(ホリカーネット)・網入りガラス t=6.8

トップライト
採光体(ホリカーネット)・網入りガラス t=6.8


トップライト
採光体(ホリカーネット)・網入りガラス t=6.8

凡例

1	(採)	採光に有効な開口部を示す(該当なし)
2	(換)	換気有効な開口部を示す(該当なし)
3	(排)	排煙有効な開口部を示す(該当なし)
4	(防)	防火設備を示す。(法2条9号の2の口)(該当なし)
5	筋	鉄筋コンクリート


※換気設備：第3種機械換気

屋根伏図 S=1/50

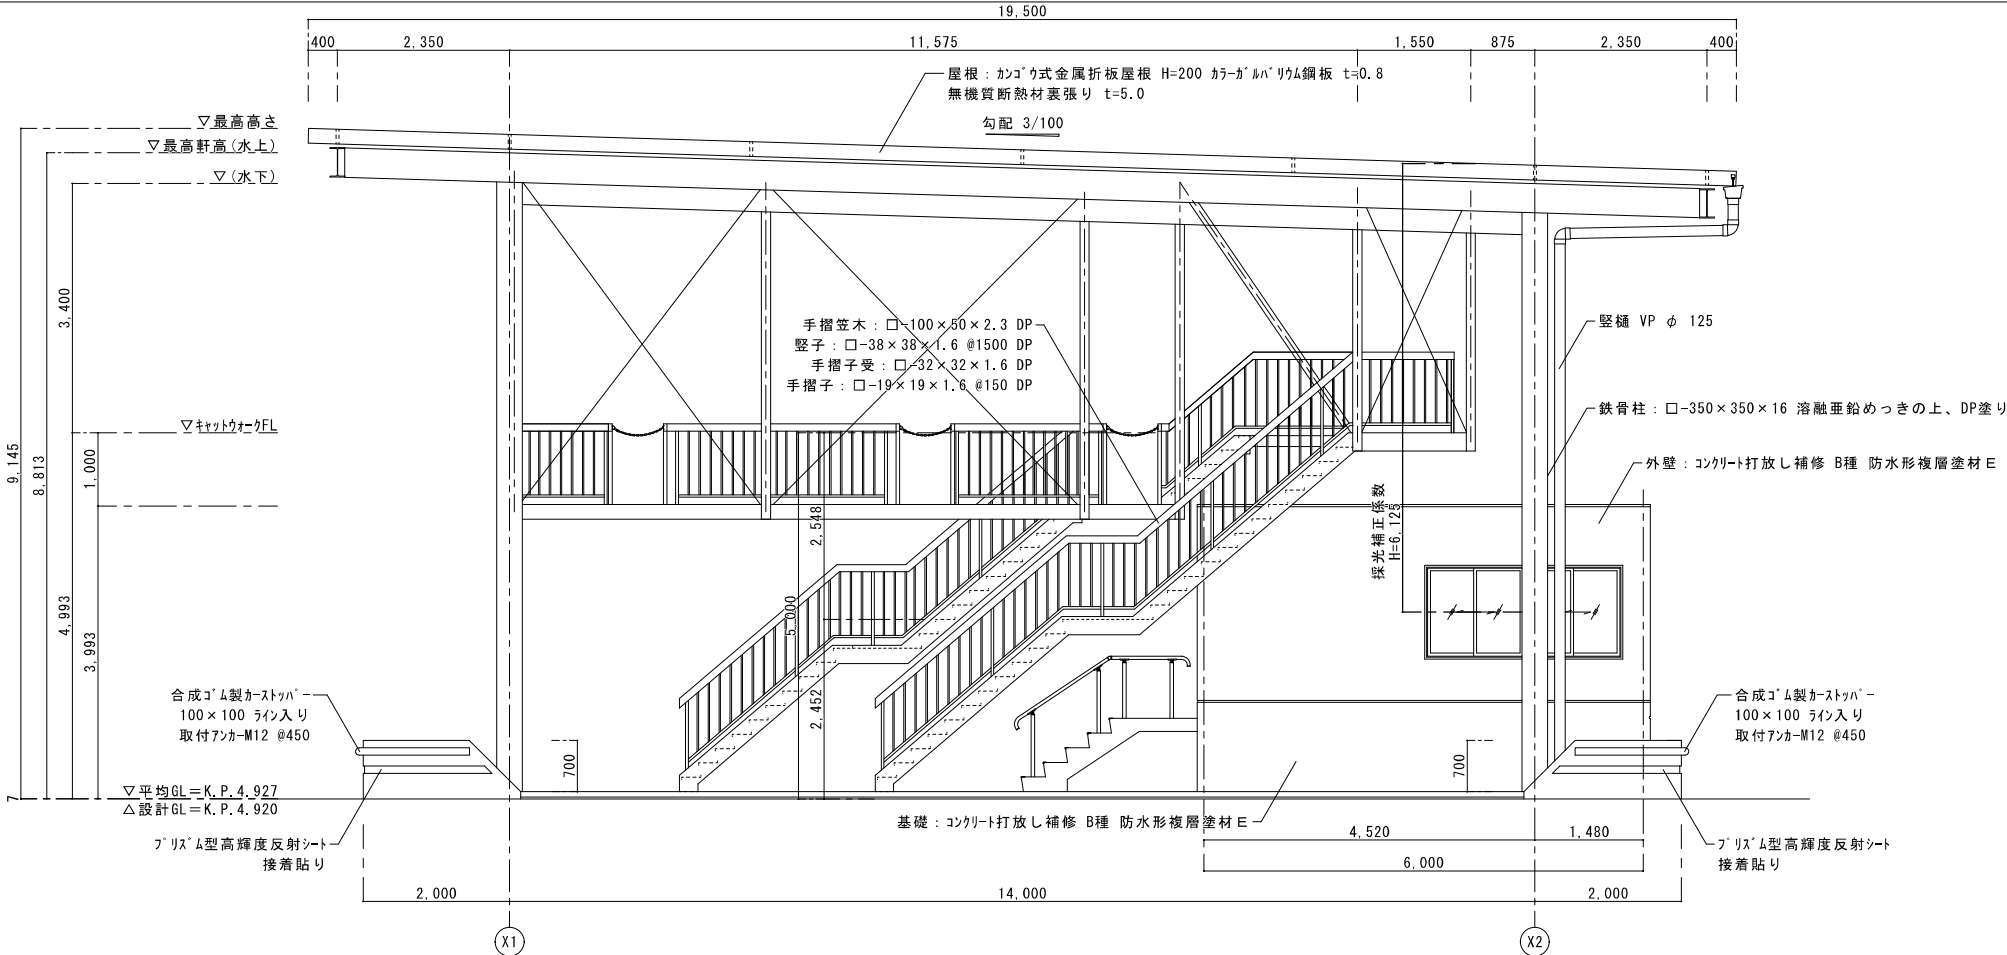

南側立面図 S=1/50


※外部鉄骨は全て、溶融亜鉛めっきの上、DP塗り

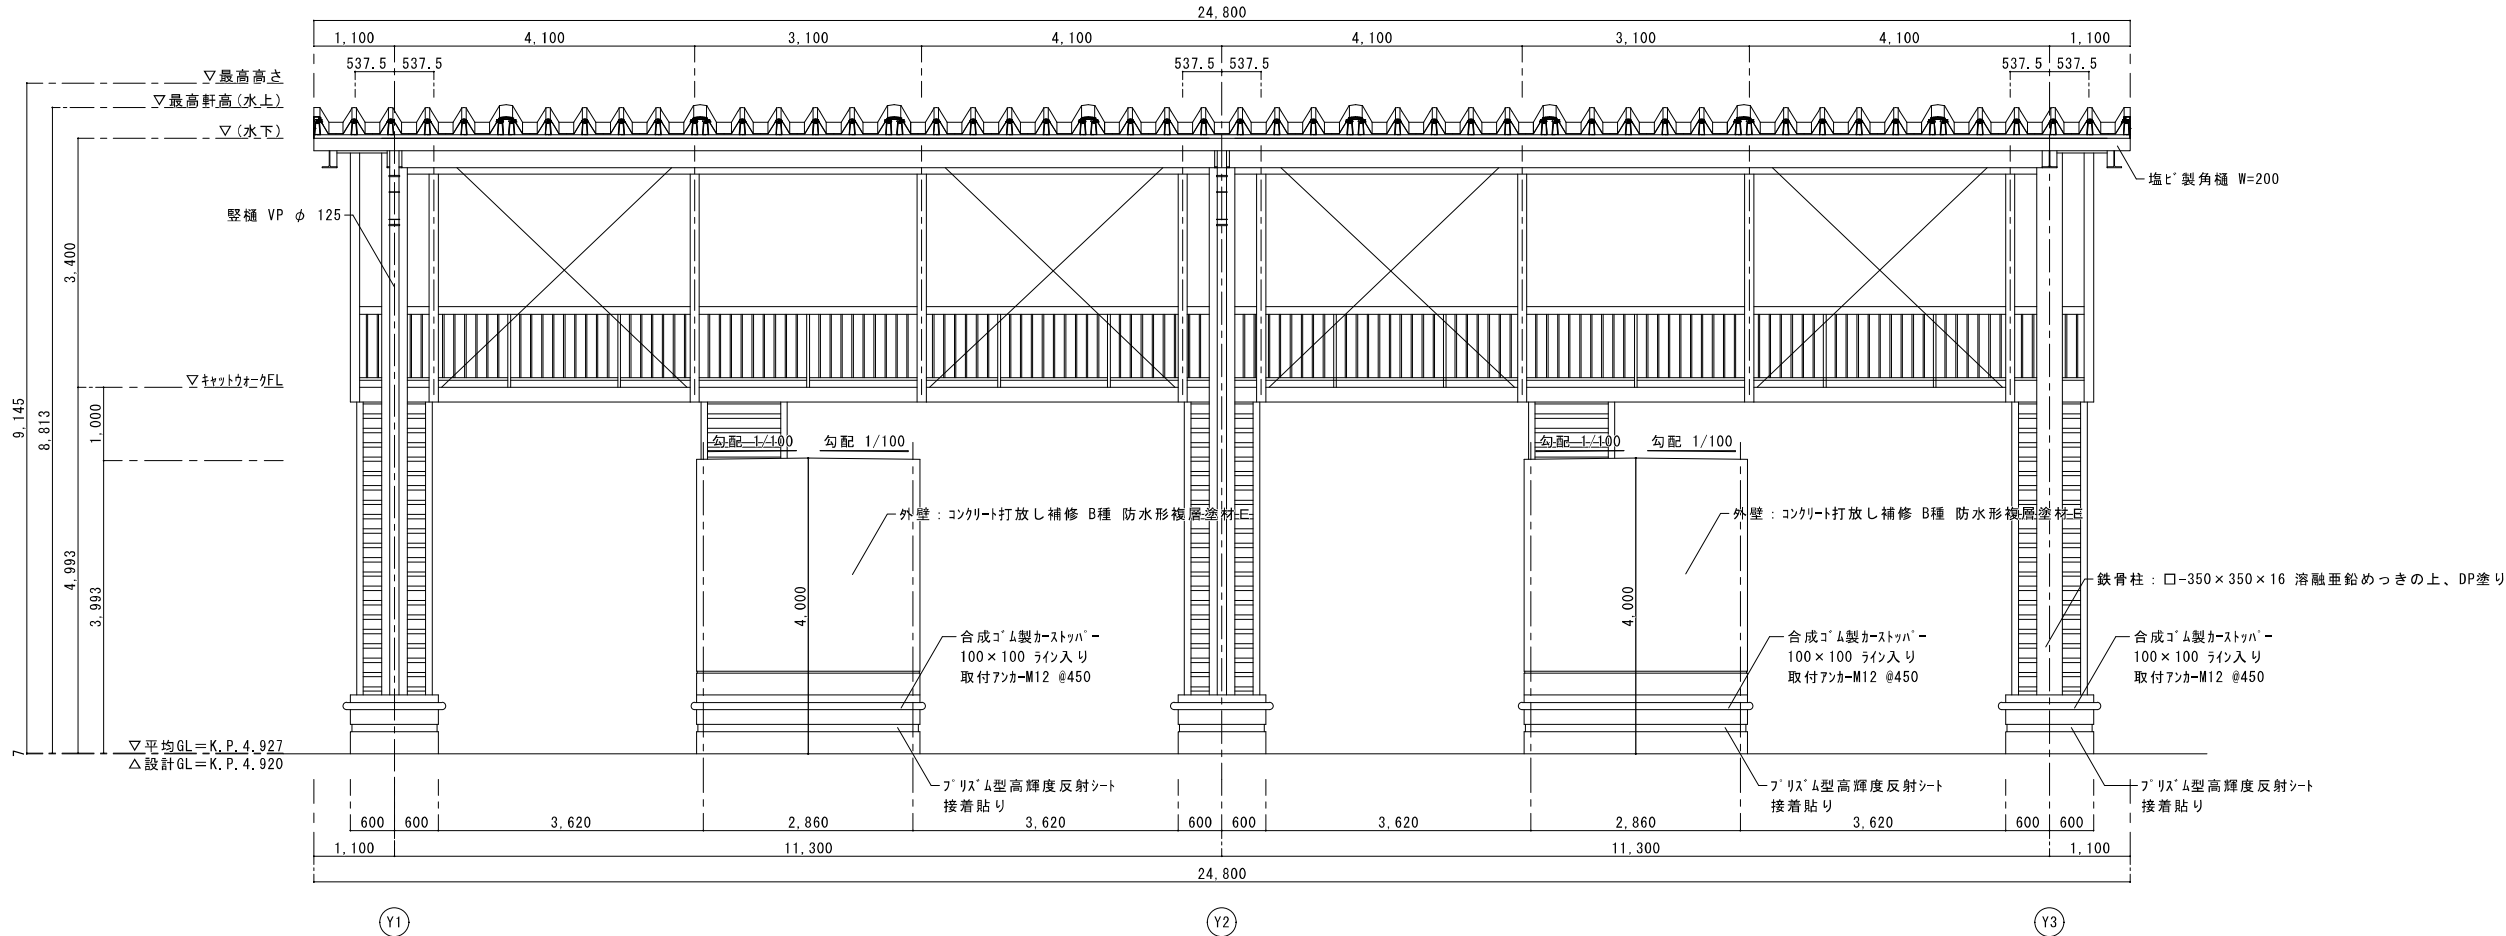

東側立面図 S=1/50


※外部鉄骨は全て、溶融亜鉛めっきの上、DP塗り

有限会社 松中一級建築士事務所 一級建築士事務所 神奈川県知事登録 第1692号 一級建築士登録第55694号 松中 秀司 管理建築士	工事名称 コンテナ関連施設内付帯施設新築その他工事 図面名 立面図-1 (パンチチェックゲート)	川崎市まちづくり局 施設整備部 完成図	縮尺 A1: 1/50 A3: 1/100	図面番号 A-21
			日付 R05.09	

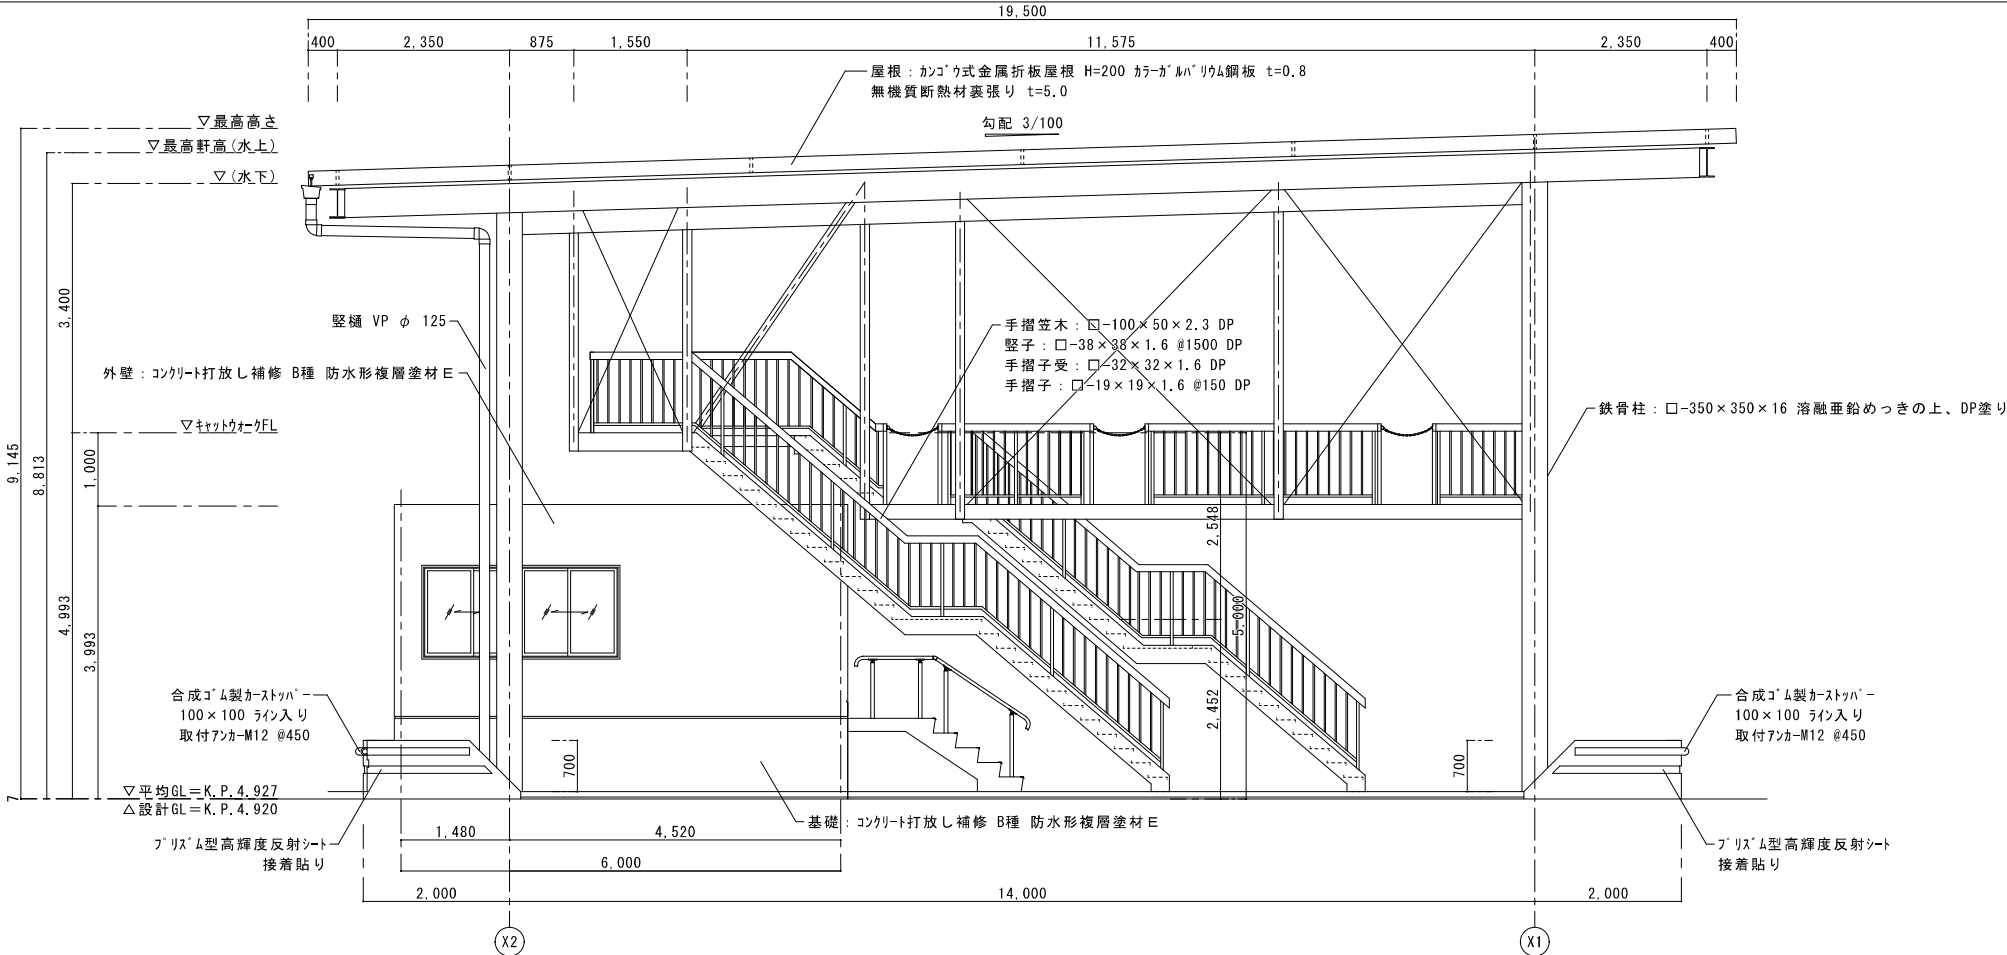

北側立面図 S=1/50


※外部鉄骨は全て、溶融亜鉛めっきの上、DP塗り

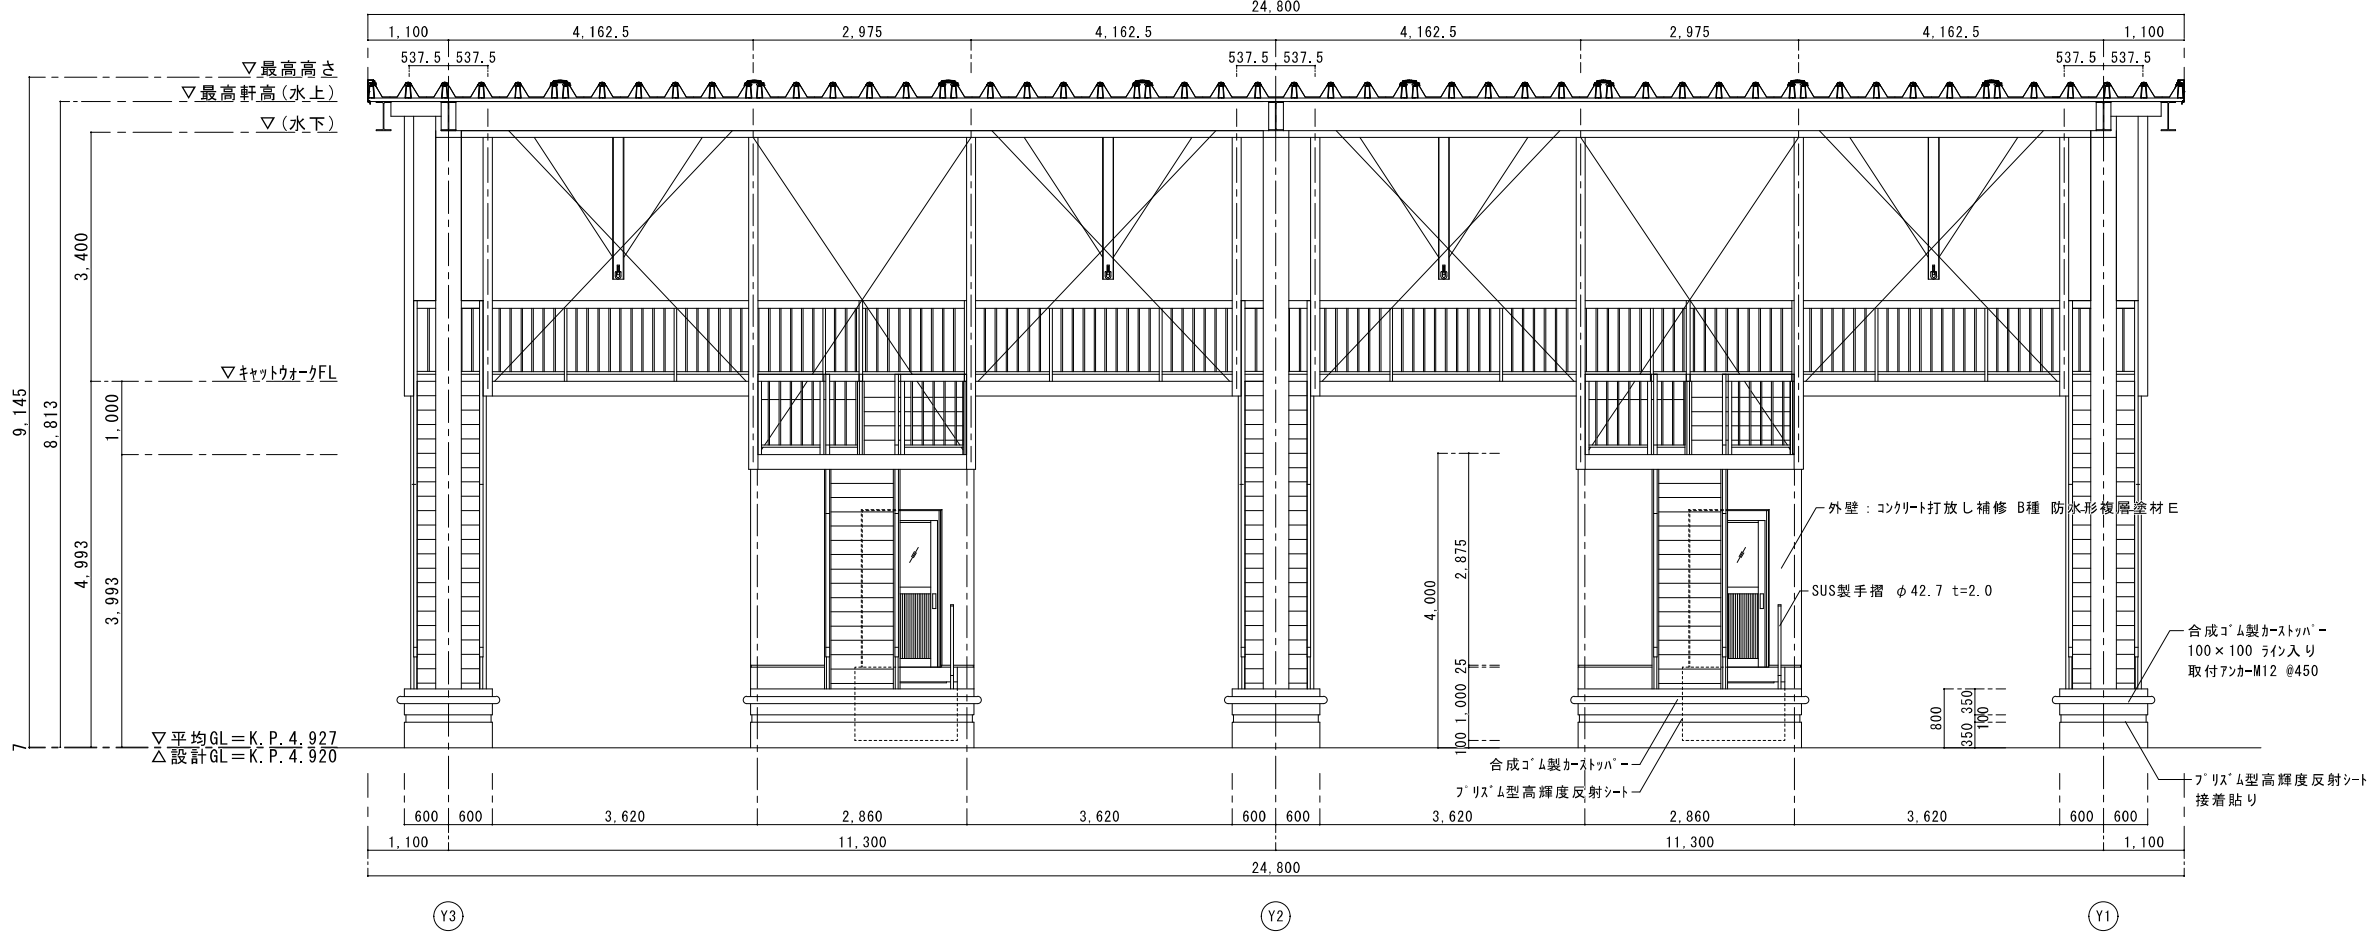


西側立面図 S=1/50

※外部鉄骨は全て、溶融亜鉛めっきの上、DP塗り

有限会社 松中一級建築士事務所 一級建築士事務所 神奈川県知事登録 第1692号 一級建築士登録第55694号 松中 秀司 管理建築士	工事名称 コンテナ関連施設内付帯施設新築その他工事 図面名 立面図-2 (パンチェックゲート)	川崎市まちづくり局 施設整備部 完成図	縮尺 A1:1/50 A3:1/100	図面番号 A-22
			日付 R05.09	

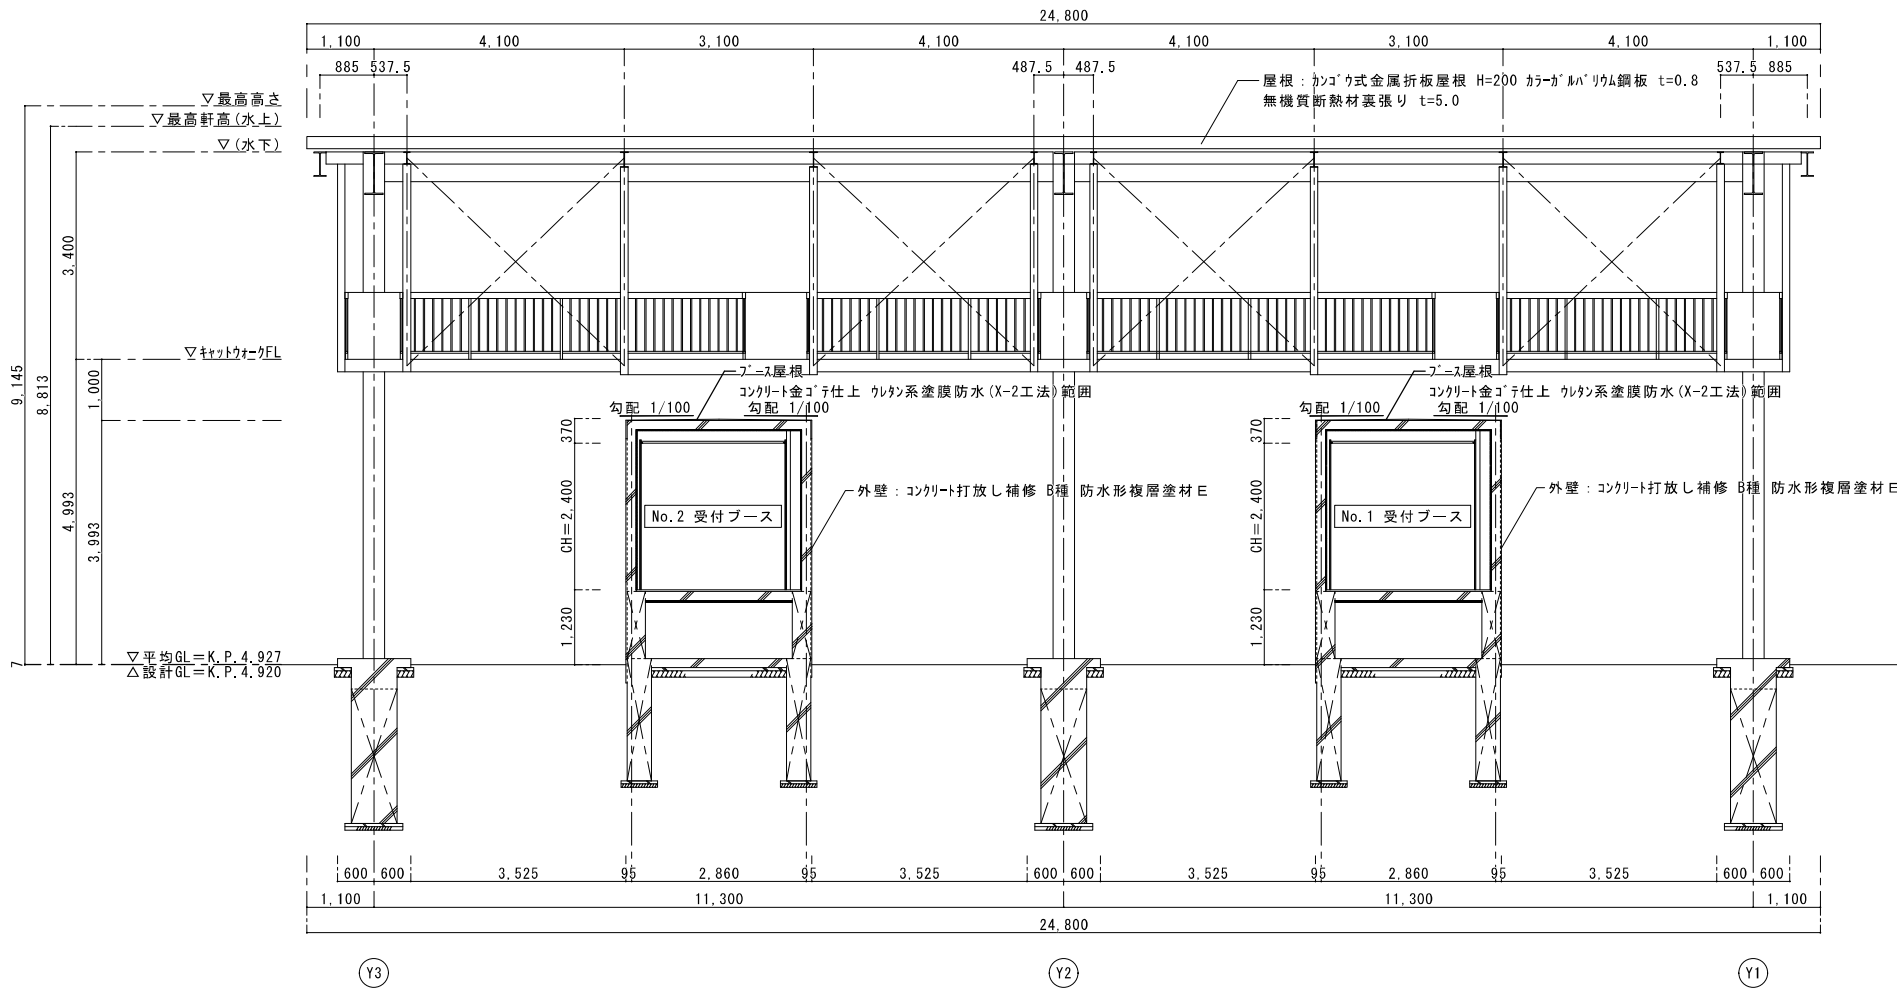


Y-Y断面図 S=1/60

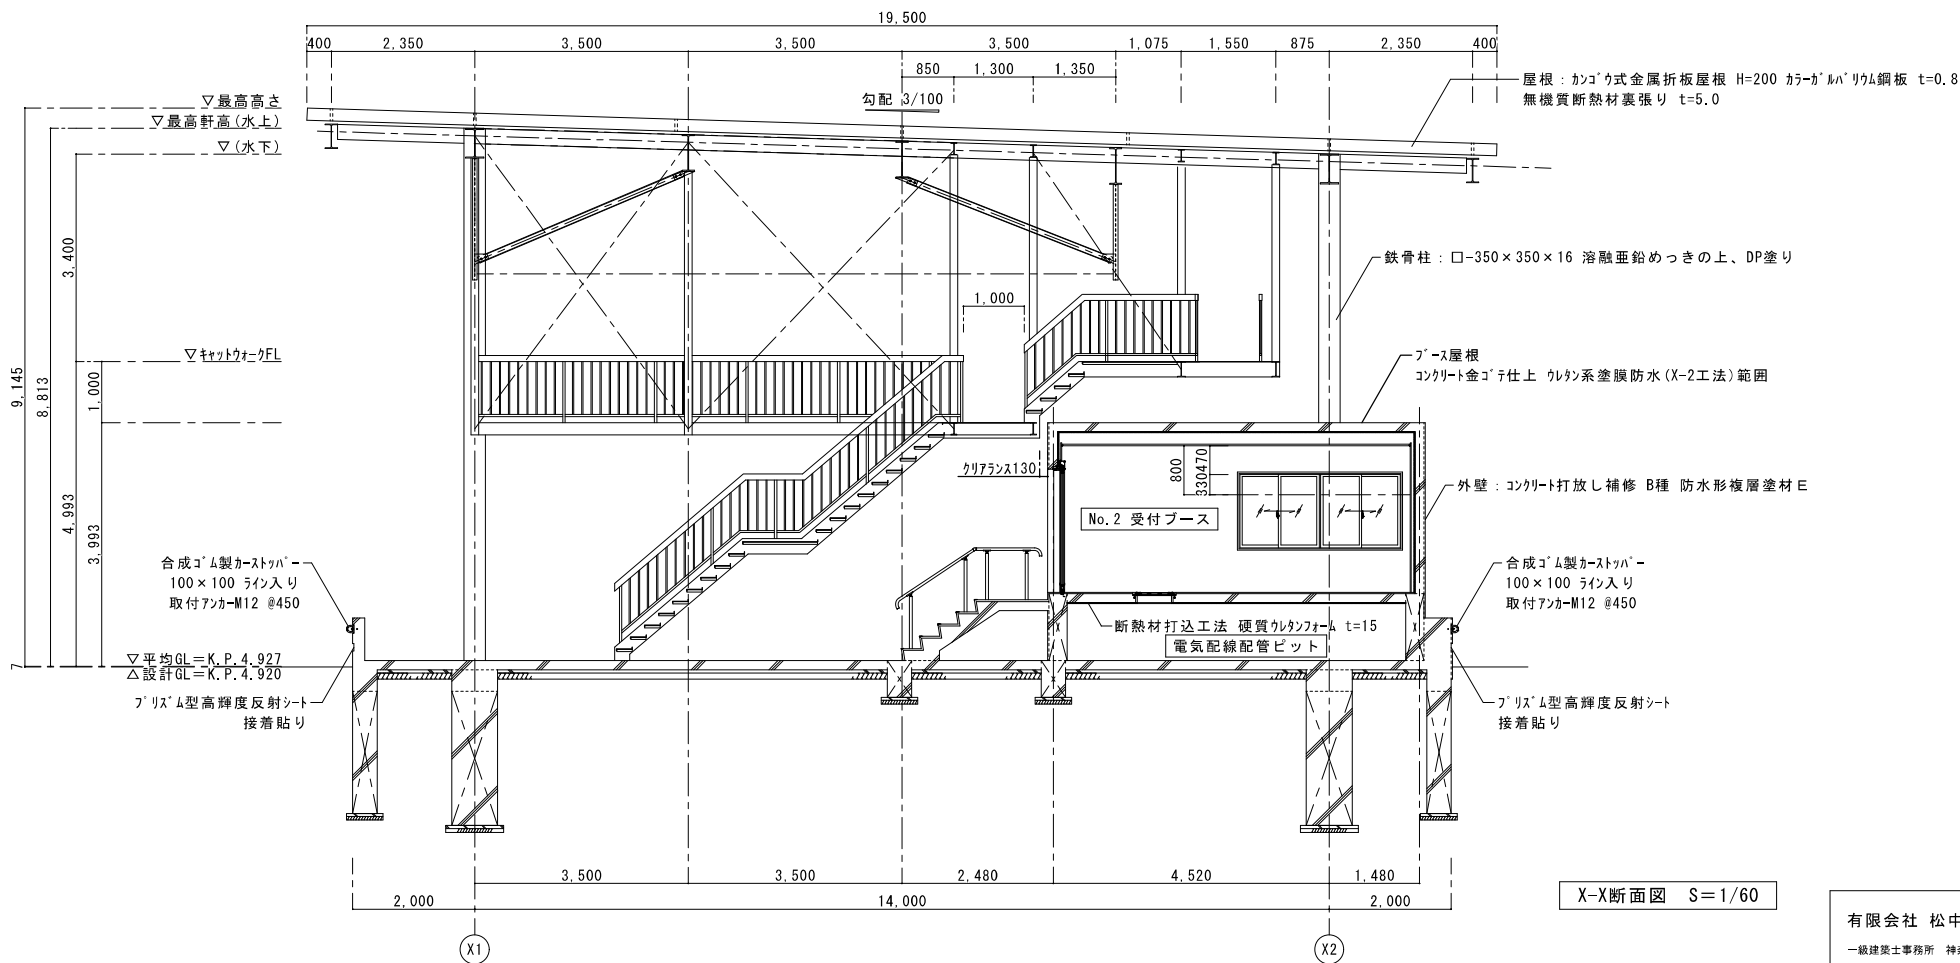

X-X断面図 S=1/60


有限会社 松中一級建築士事務所 一級建築士事務所 神奈川県知事登録 第1692号 一級建築士登録第55694号 松中 秀司 管理建築士	工事名称 コンテナ関連施設内付帯施設新築その他工事 断面図 (パンチェックゲート)	川崎市まちづくり局 施設整備部		縮尺 A1:1/60 A3:1/120	図表番号 A-23
		完成図		日付 R05.09	

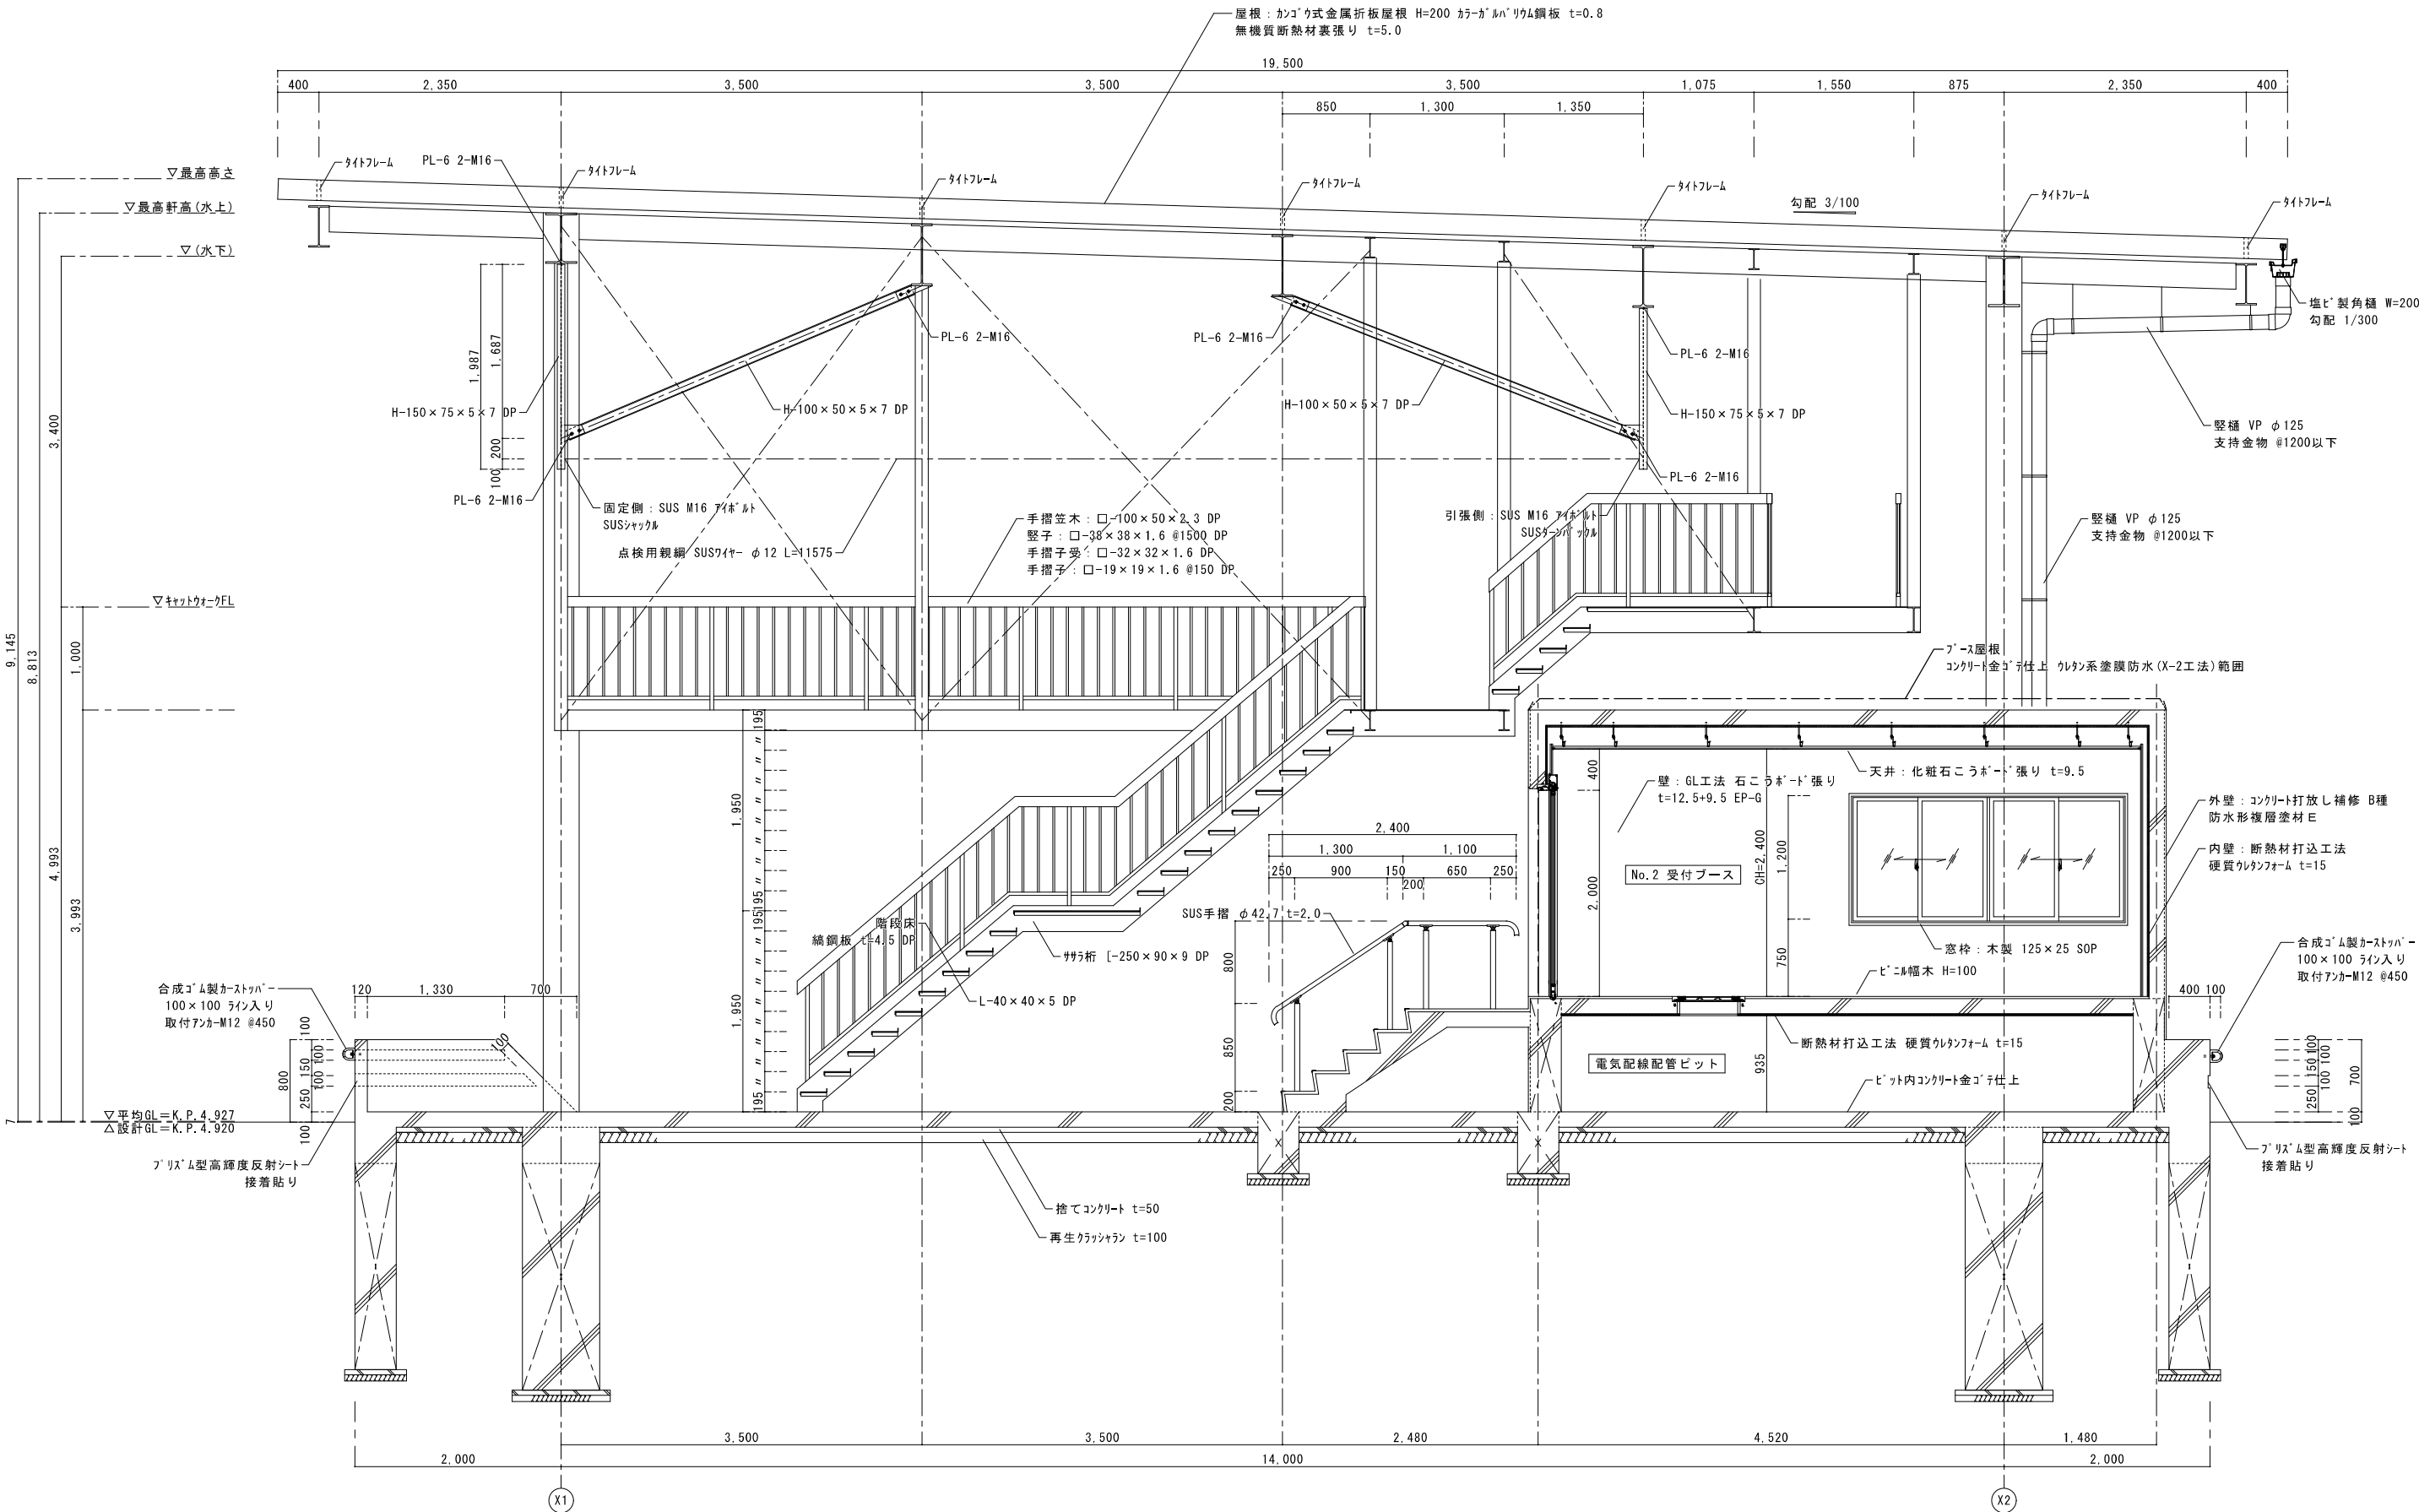

断面詳細図 S=1/30

※外部鉄骨は全て、溶融亜鉛めっきの上、DP塗り

有限会社 松中一級建築士事務所 一級建築士事務所 神奈川県知事登録 第1692号 一級建築士登録第55694号 松中 秀司 管理建築士	工事名称 コンテナ関連施設内付帯施設新築その他工事 図面名 断面詳細図 (パンチェックゲート)	川崎市まちづくり局 施設整備部 完成図	縮尺 A1:1/30 A3:1/60	図面番号 A-24
			日付 R05.09	

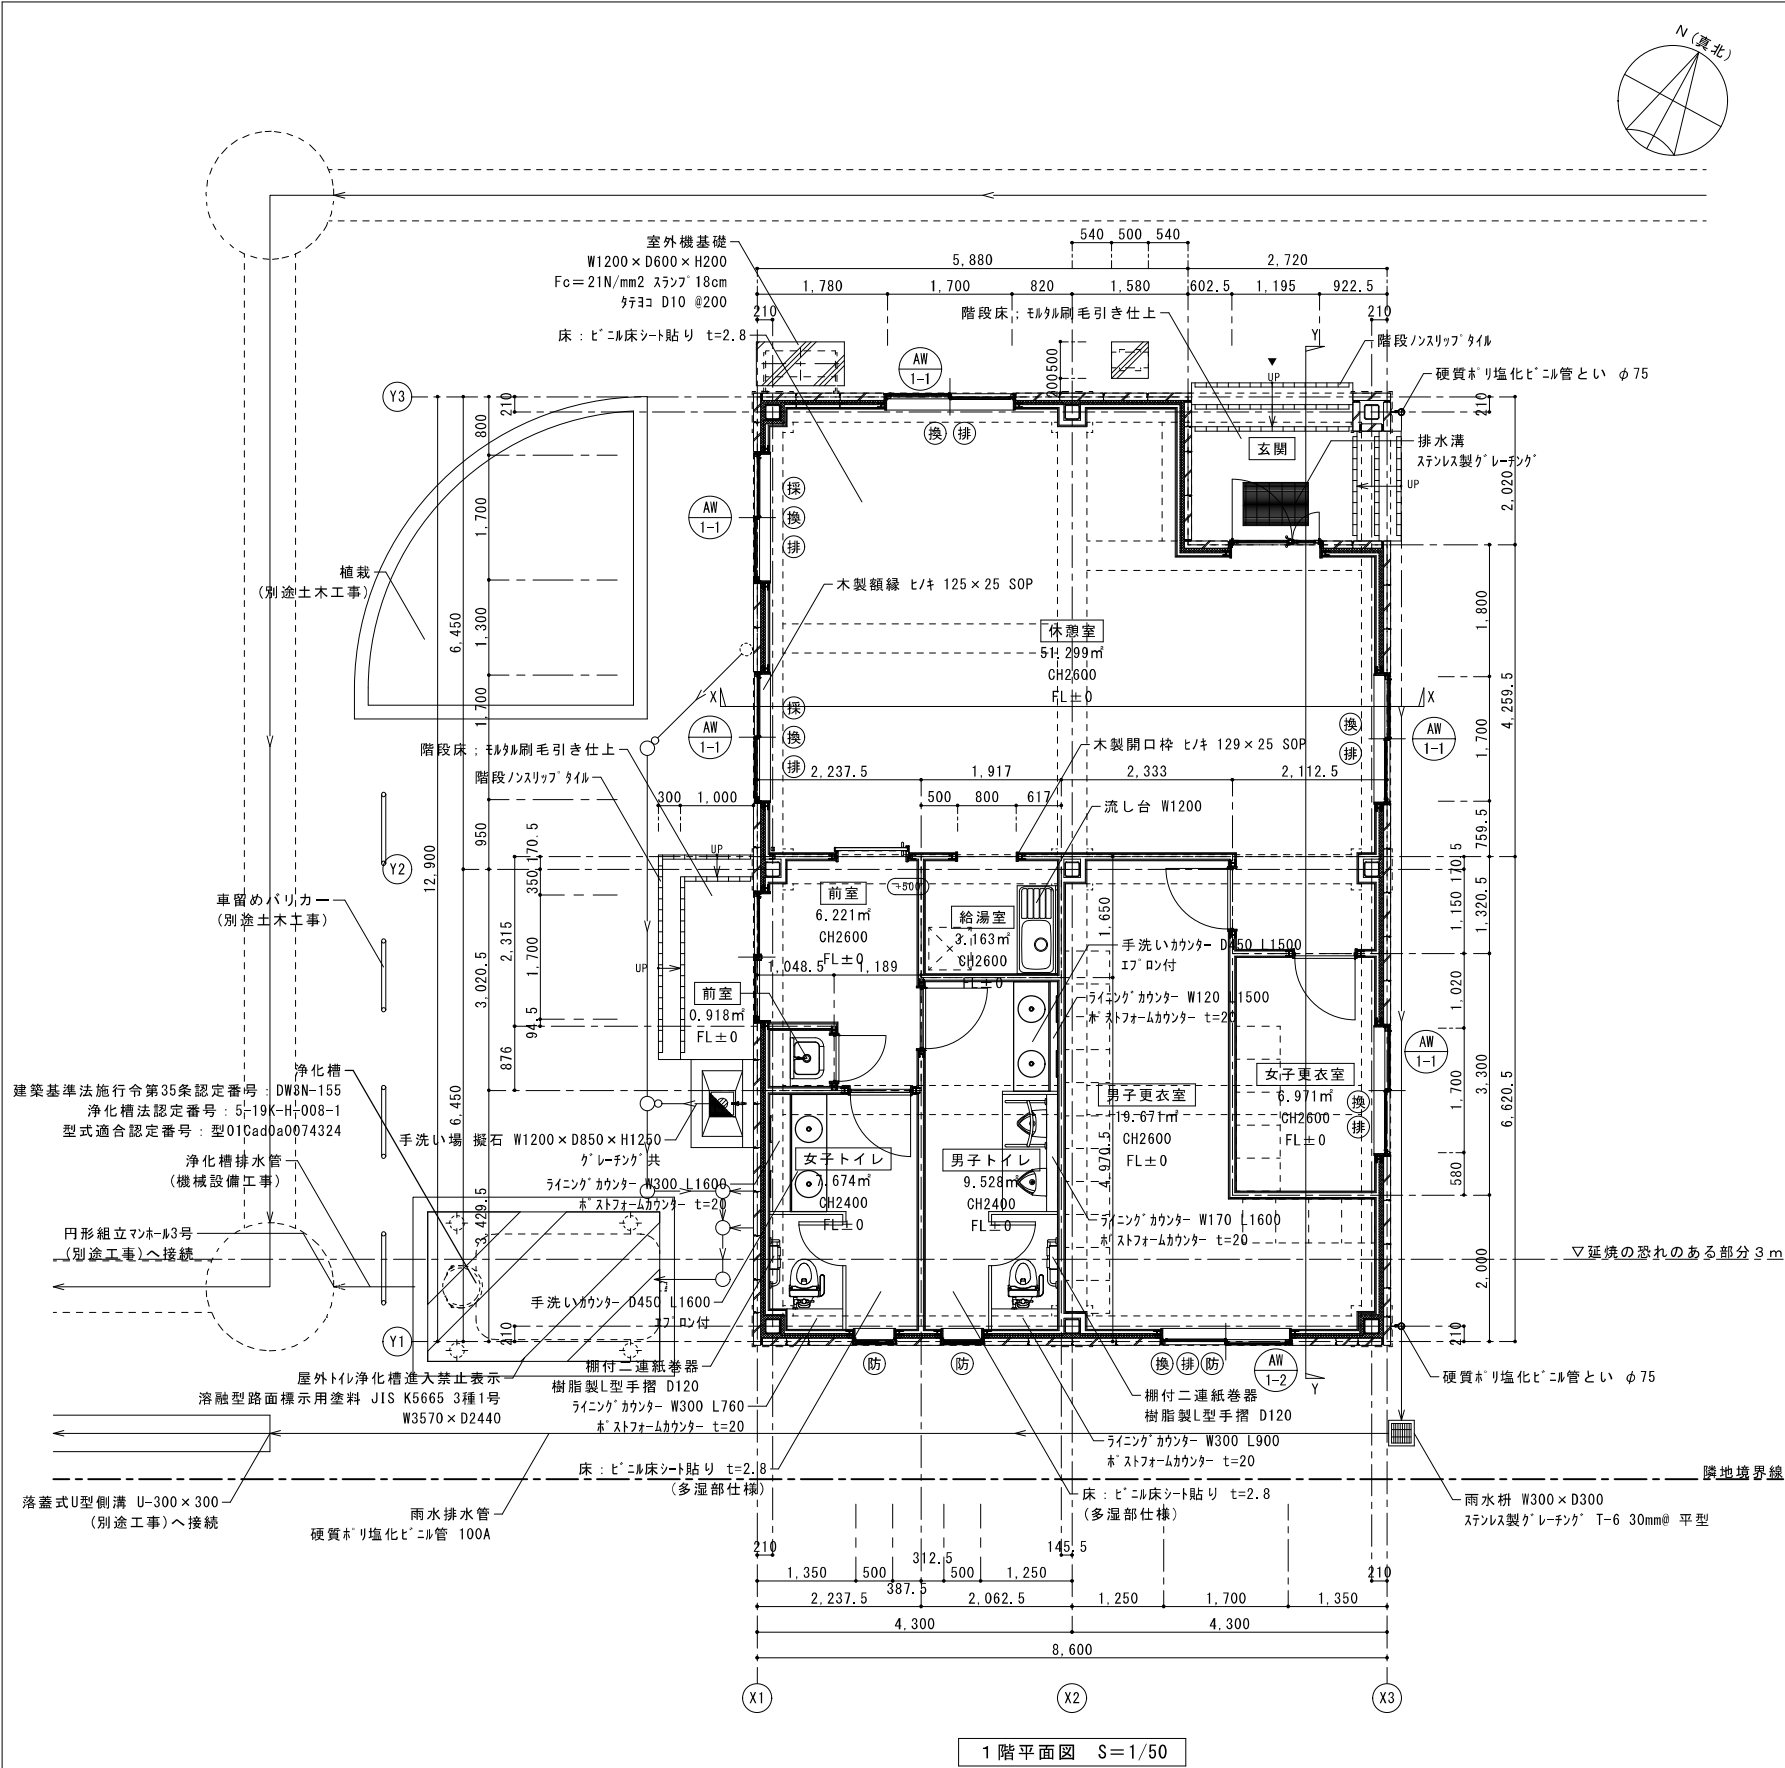


室名	床面積			採光チェック			換気チェック			排煙チェック		

浄化槽基礎コンクリート 一般事項	
コンクリート	F _c =21N/mm ²
舗装鉄筋	タテヨコ D10 @200 シングル
底板鉄筋	タテ D10 @200 シングル ヨコ D13 @200 シングル
補強柱	φ200×6本 主筋 4-D13 H00P筋 D10@150
鉄筋かぶり	スラブ 40 ベース 60
定着及継手	40d
開口補強筋	D13シングル
地業	砕石又はRC40~0

凡例

1	採	採光に有効な開口部を示す	7	汚水の流下方向を示す
2	換	換気に有効な開口部を示す	8	A.L.C板 t=100
3	排	排煙に有効な開口部を示す	9	断熱材吹付け硬質ウレタンフォーム(現場発泡) 厚60mm
4	防	防火設備を示す。(法2条9号の2の口)防火網入りガラス	換気設備：自然換気(休憩室)	
5	→	雨水の流下方向を示す	第3種機械換気(給湯室・男子トイレ・女子トイレ・男子更衣室・女子更衣室)	
6	→	雨水の流下方向を示す(別途土木工事)		



口令20条の3 火を使用する室に設けなければならない換気設備等
給湯室にガスコンロ、給湯器等を設けない




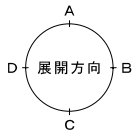


共通事項


※内装仕上材・合板類は全てF☆☆☆☆以上を使用する。
※使用する塗装材・接着剤は全てF☆☆☆☆以上を使用する。
※使用する建築材料に石綿・クロルビリホスは添加しない。

有限会社 松中一級建築士事務所 一級建築士事務所 神奈川県知事登録 第1692号 一級建築士登録第55694号 松中 秀司 管理建築士	工事名称 コンテナ関連施設内付帯施設新築その他工事 図面名 1階平面図(作業員詰所)	川崎市まちづくり局 施設整備部 完成図	縮尺 A1:1/50 A3:1/100	図面番号 A-27
			日付 R05.09	

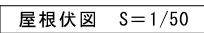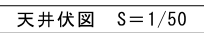


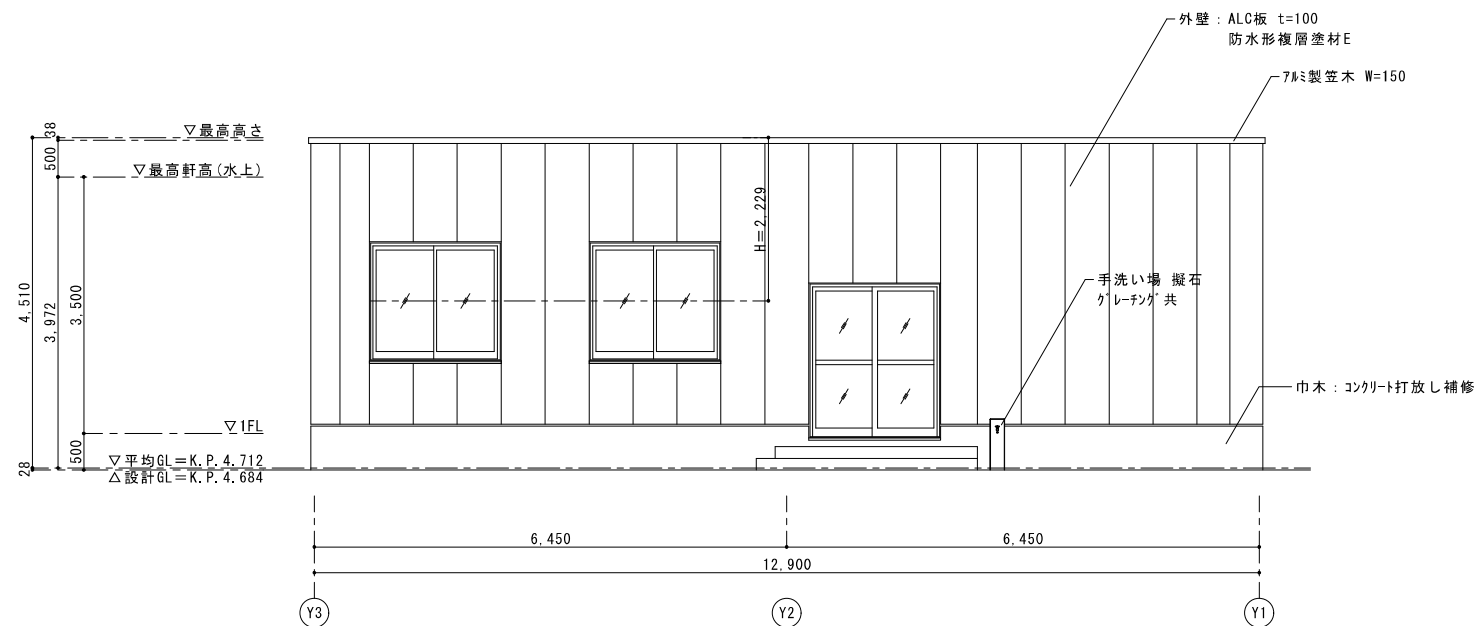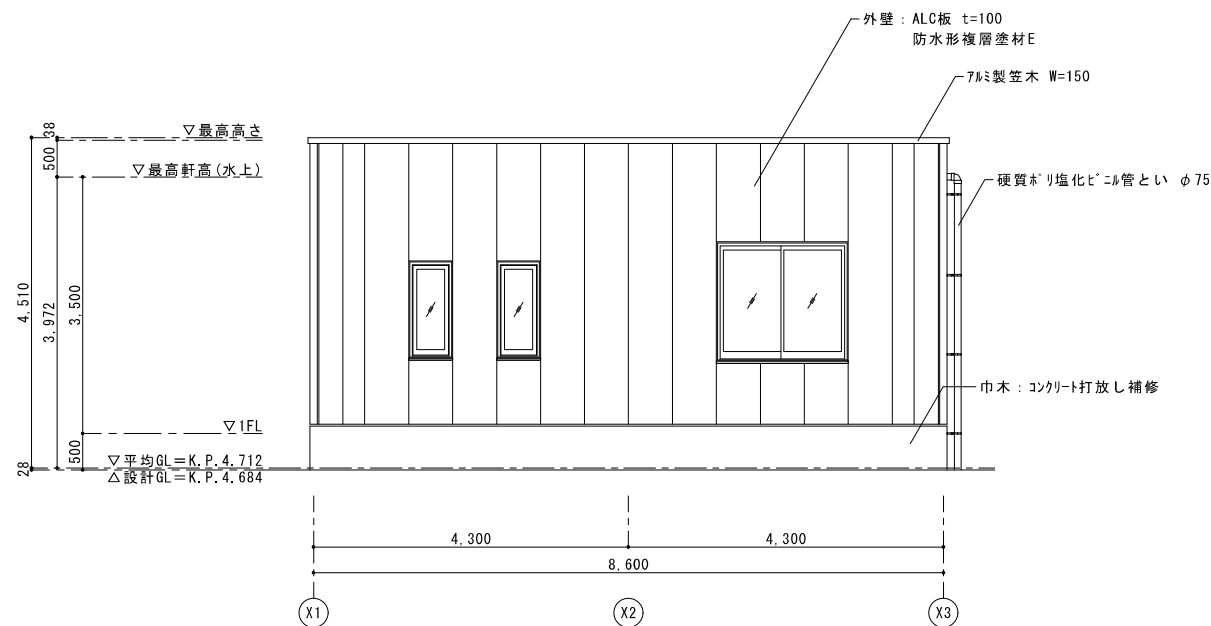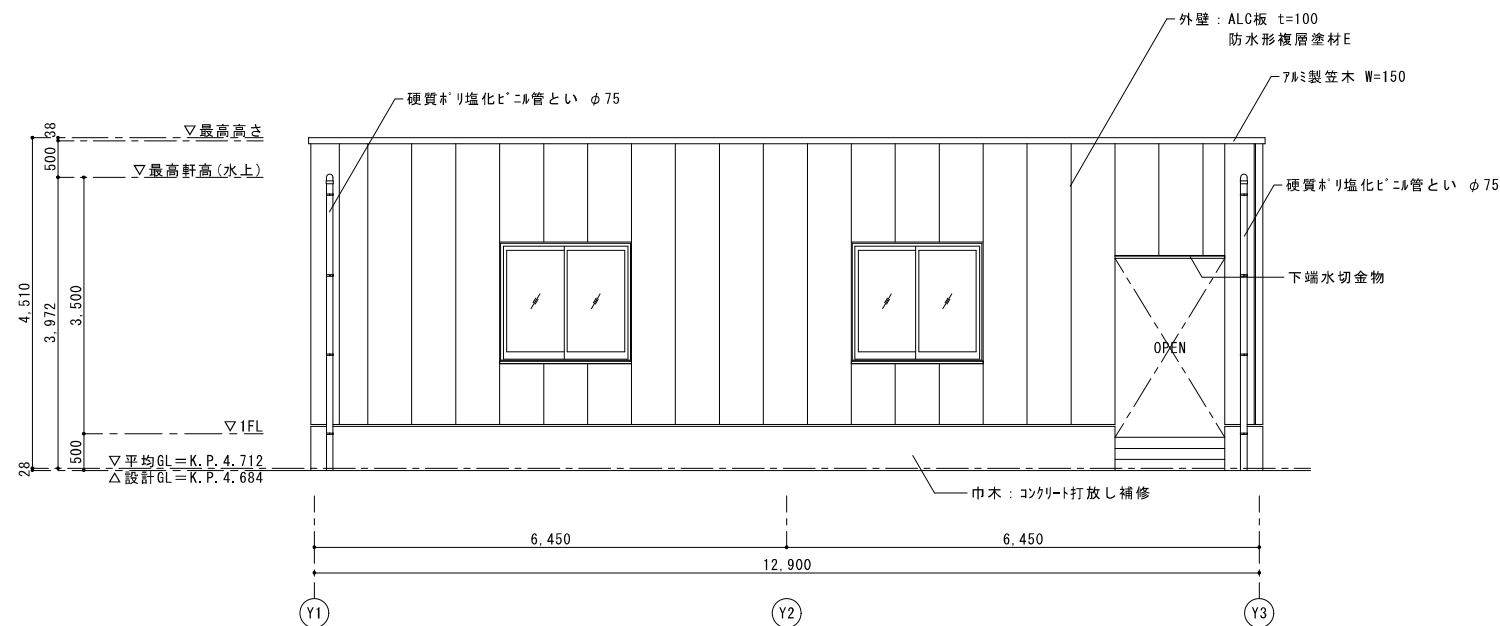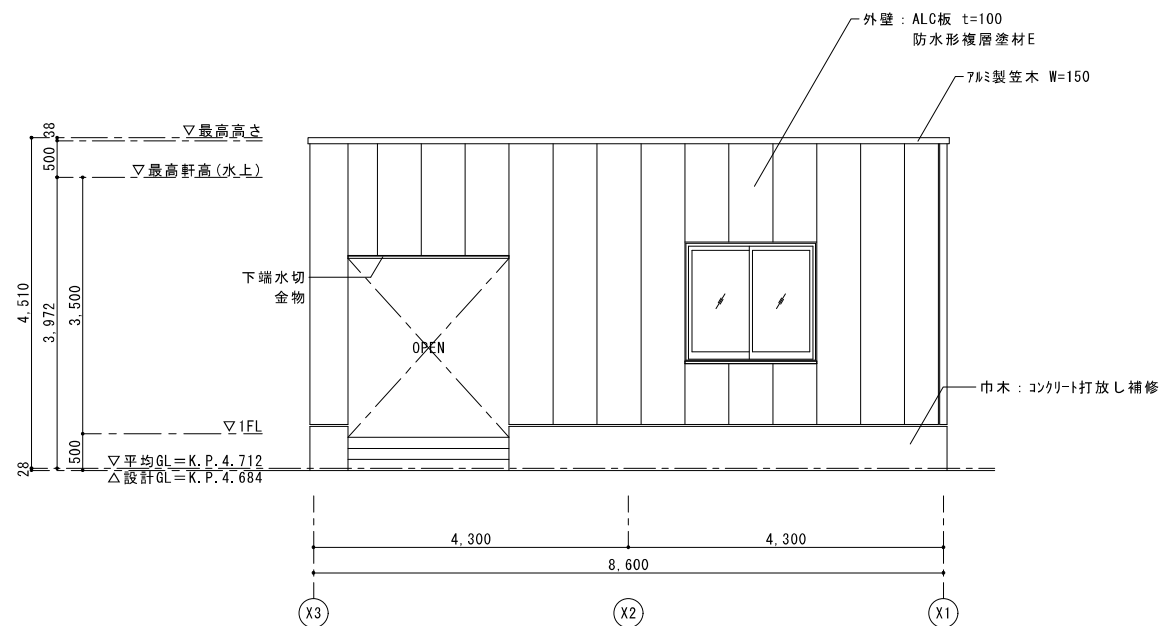

有限会社 松中一級建築士事務所 一級建築士事務所 神奈川県知事登録 第1692号 一級建築士登録第55694号 松中 秀司 管理建築士	工事名称 コンテナ関連施設内付帯施設新築その他工事 図面名 立面図（作業員詰所）	川崎市まちづくり局 施設整備部 完成図	縮尺 A1:1/50 A3:1/100	図面番号 A-29
			日付 R05.09	

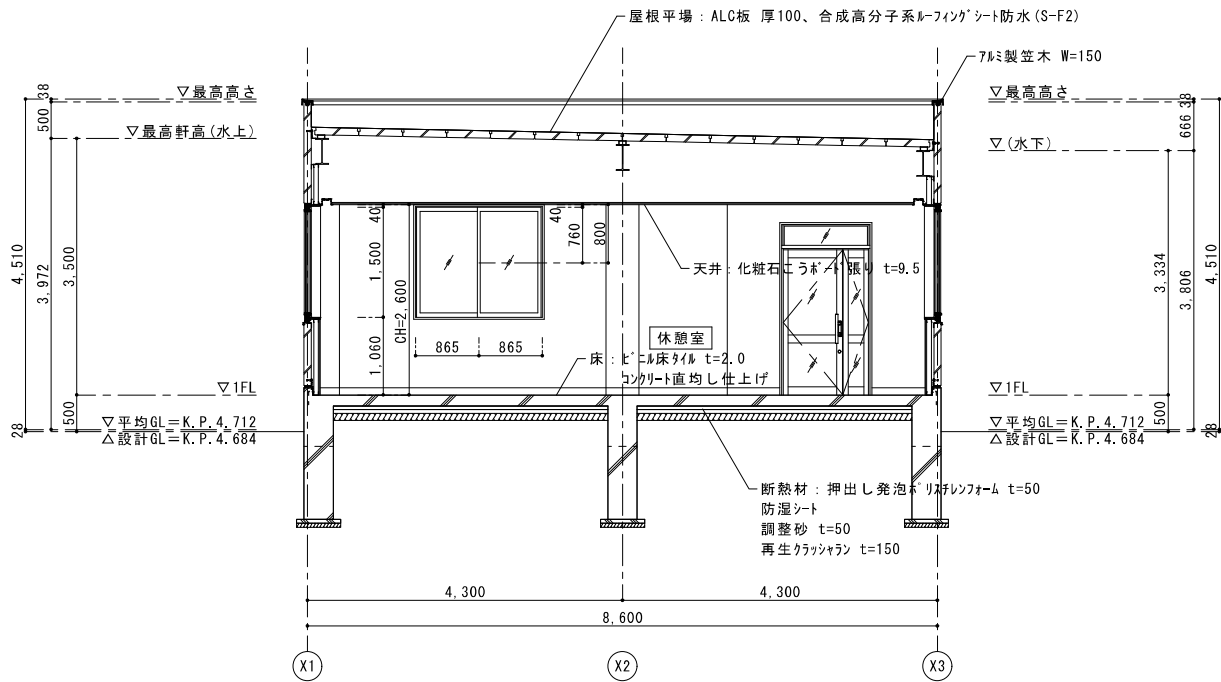

X-X断面図 S=1/50

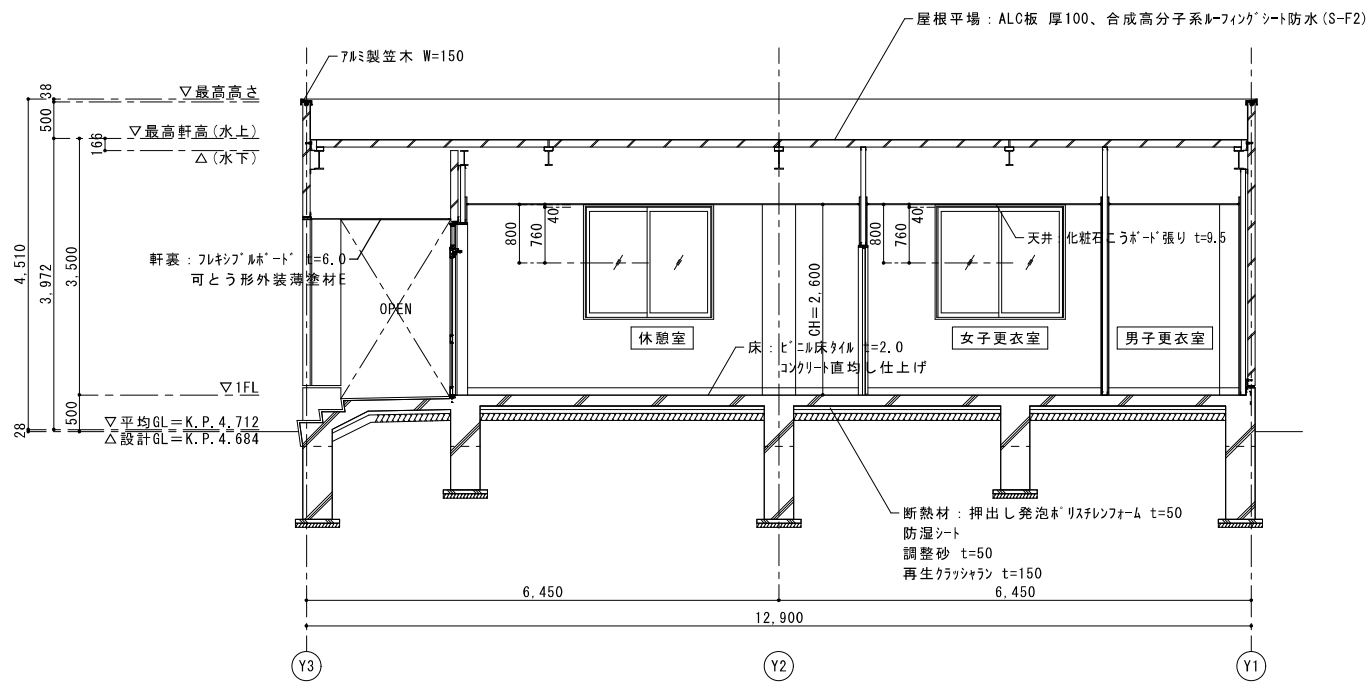

Y-Y断面図 S=1/50


有限会社 松中一級建築士事務所
一級建築士事務所 神奈川県知事登録 第1692号
一級建築士登録第55694号 松中 秀司
管理建築士

工事名称
コンテナ関連施設内付帯施設新築その他工事
図面名
断面図（作業員詰所）


川崎市まちづくり局
施設整備部
完成図

縮尺
A1:1/50
A3:1/100
日付
R05.09


図面番号
A-30

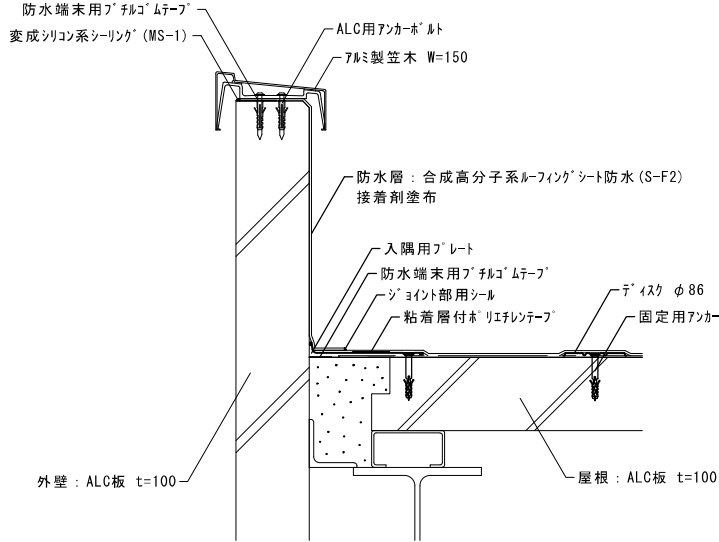


パラペット詳細図 S=1/5

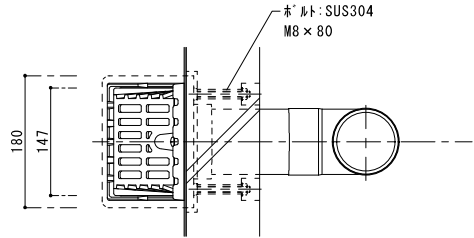

平面図 S=1/5

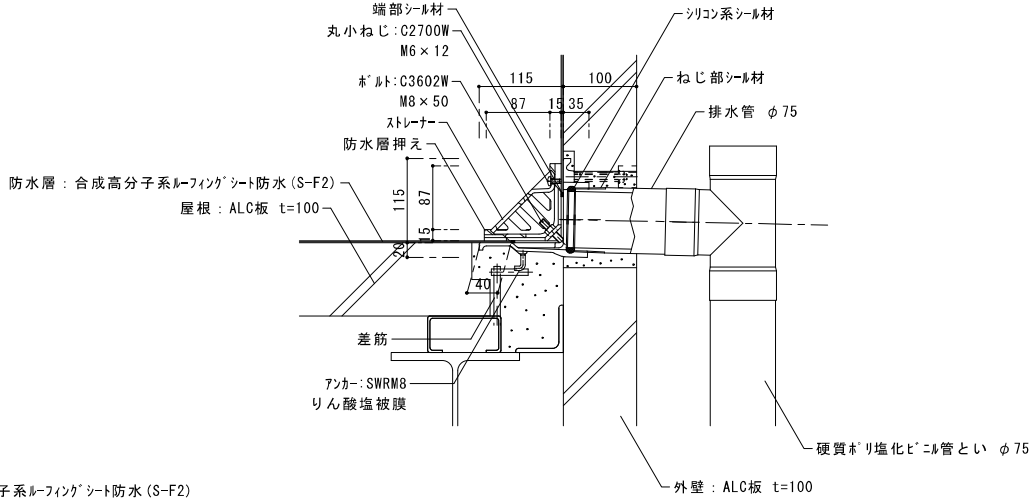

横引ドレン詳細図 S=1/5

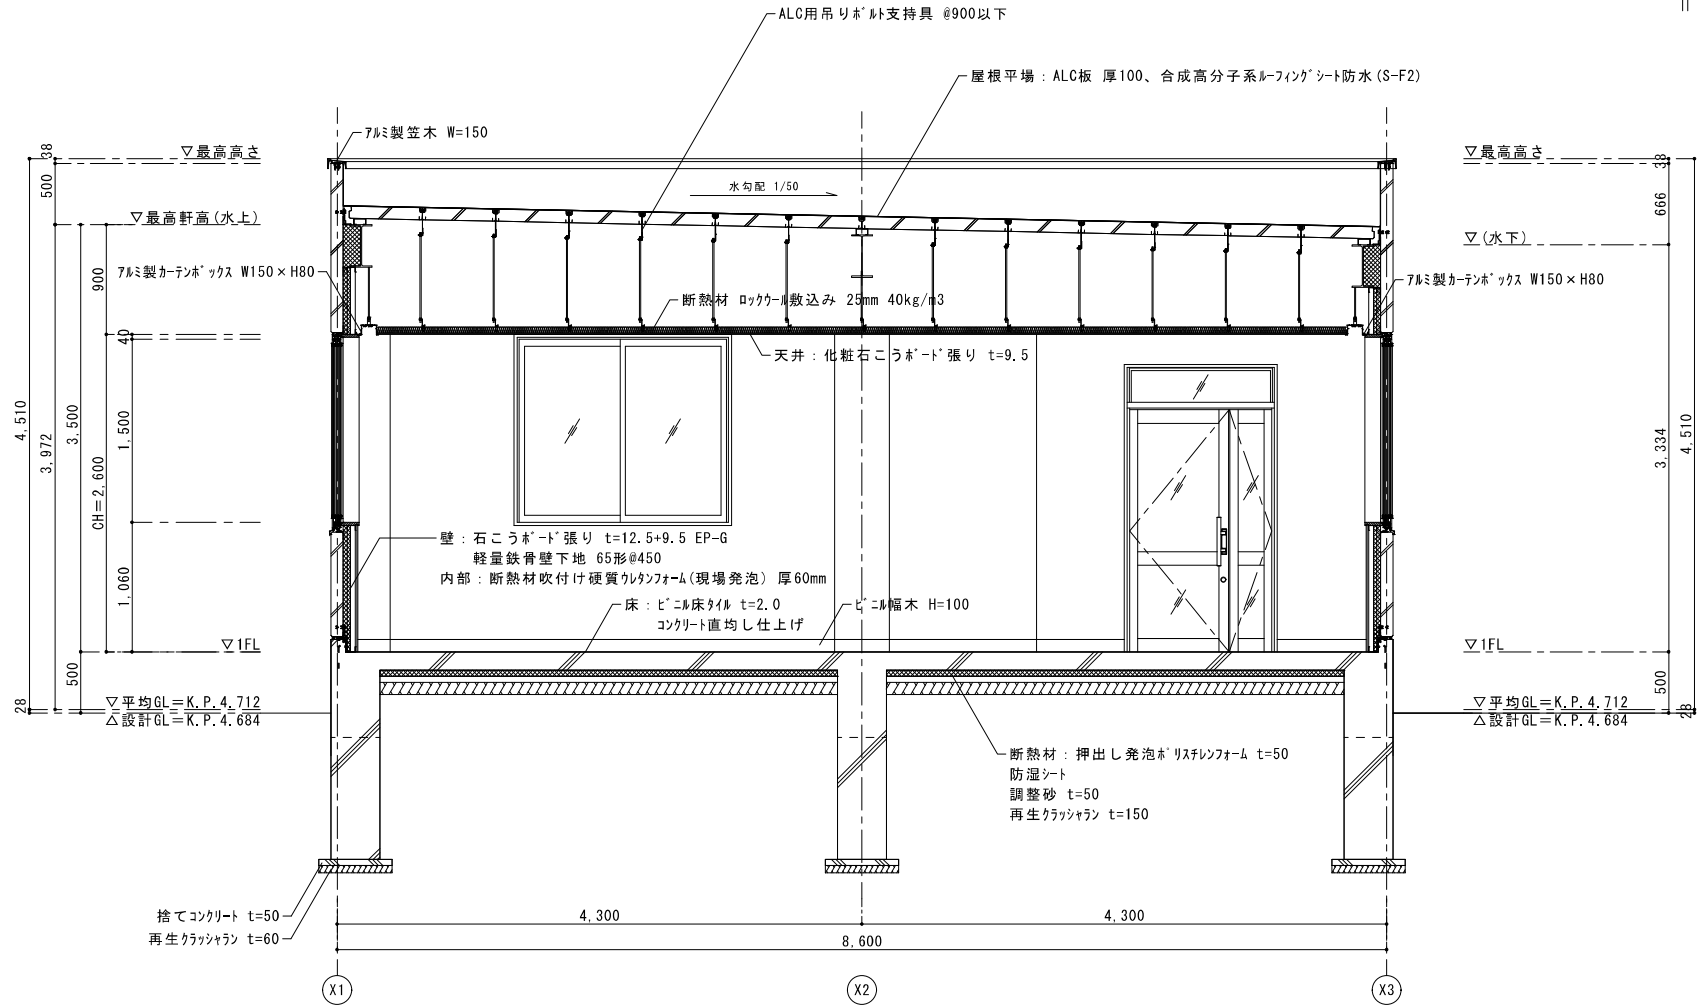

矩計図 S=1/30

有限会社 松中一級建築士事務所
一級建築士事務所 神奈川県知事登録 第1692号
一級建築士登録第55694号 松中 秀司
管理建築士



工事名称
コンテナ関連施設内付帯施設新築その他工事
図面名
矩計図 (作業員詰所)

川崎市まちづくり局
施設整備部
完成図


縮尺
A1:1/30
A3:1/60
日付
R05.09

図面番号
A-31

浄化槽基礎コンクリート 一般事項	
コンクリート	Fc=21N/mm2
舗装鉄筋	径30 D10 @200 シングル
底板鉄筋	径 D10 @200 シングル 径 D13 @200 シングル
補強柱	φ200×4本 主筋 4-D13 H00P筋 D10@150
鉄筋かぶり	スラブ 40 ベース 60
定着及継手	40d
開口補強筋	D13シングル
地業	砕石又はRC40～0

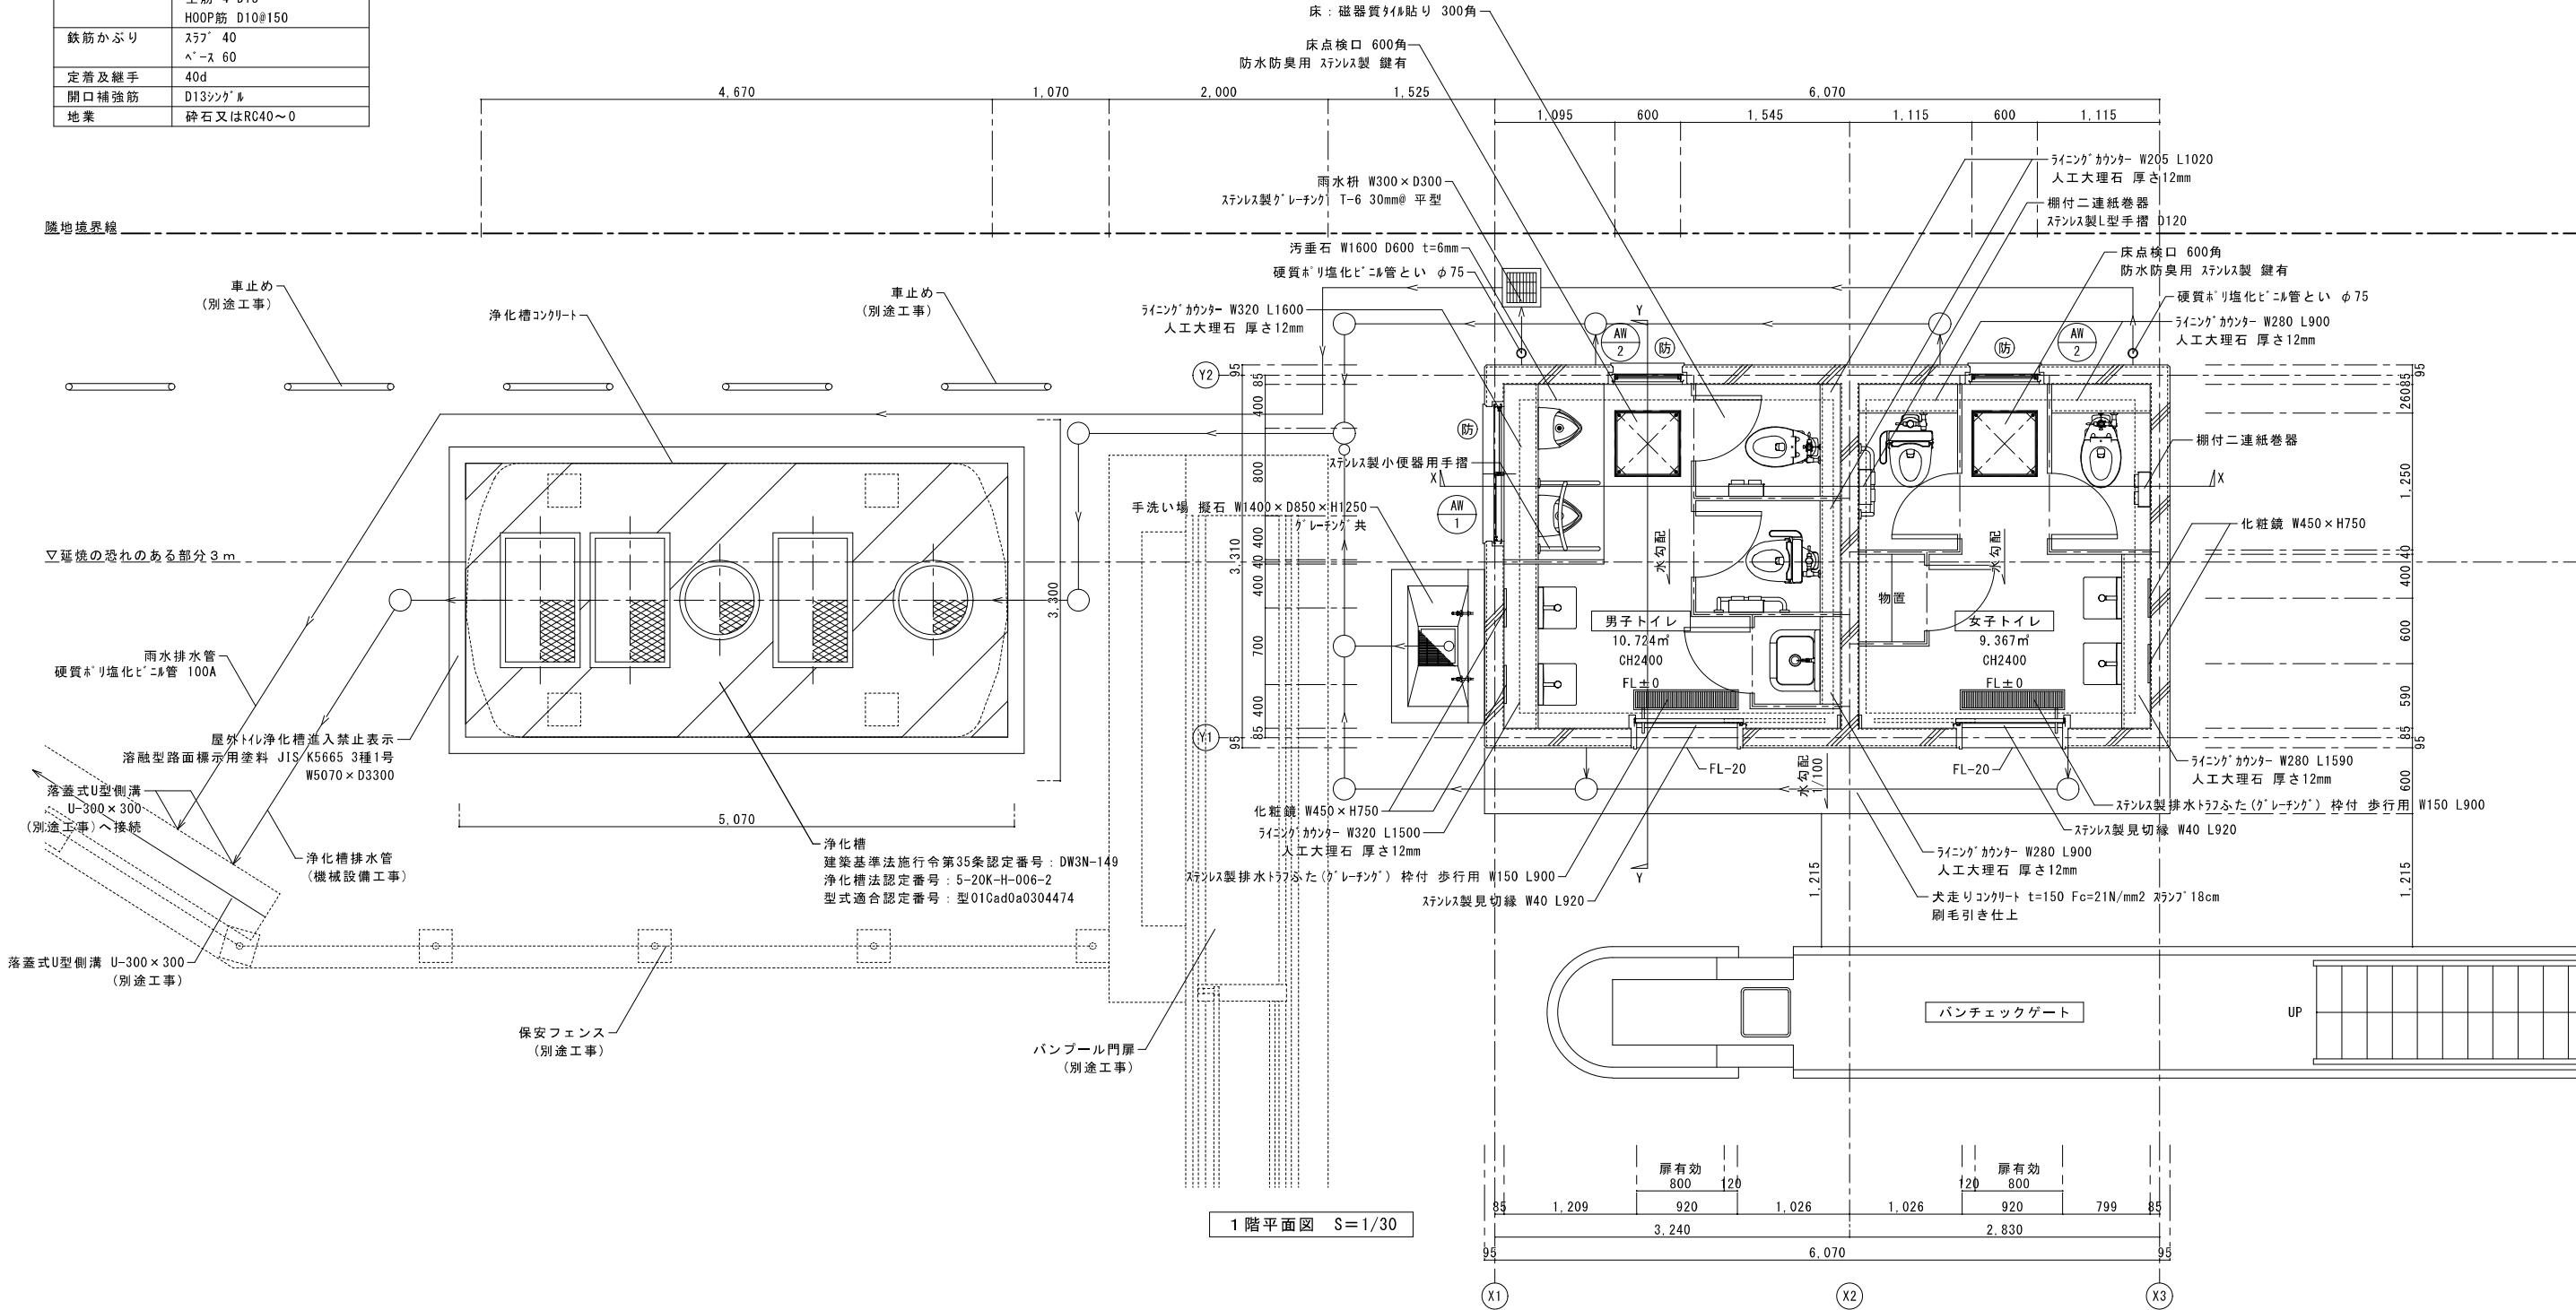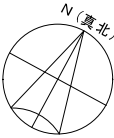


室名	床面積	採光チェック	換気チェック	排煙チェック
男子トイレ	W 3.240 × D 3.310 = 10.724 床面積 (㎡) 10.724	適用無し	適用無し	適用無し
女子トイレ	W 2.830 × D 3.310 = 9.367 床面積 (㎡) 9.367	適用無し	適用無し	適用無し

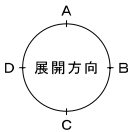


凡 例					
1		採光に有効な開口部を示す	6		雨水の流下方向を示す（別途土木工事）
2		換気有効な開口部を示す	7		汚水の流下方向を示す
3		排煙に有効な開口部を示す	8		鉄筋コンクリート
4		防火設備を示す。（法 2 条 9 号 の 2 の 口）防火網入りガラス t=6.8			
5		雨水の流下方向を示す			

有限会社 松中一級建築士事務所 一級建築士事務所 神奈川県知事登録 第1692号 一級建築士登録第55694号 松中 秀司 管理建築士	工事名称 コンテナ関連施設内付帯施設新築その他工事 図面名 1階平面図 (屋外トイレ)	川崎市まちづくり局 施設整備部 完成図	縮尺 A1:1/30 A3:1/60 目付 R05.09	図面番号 A-36
--	--	---------------------------	--	--------------

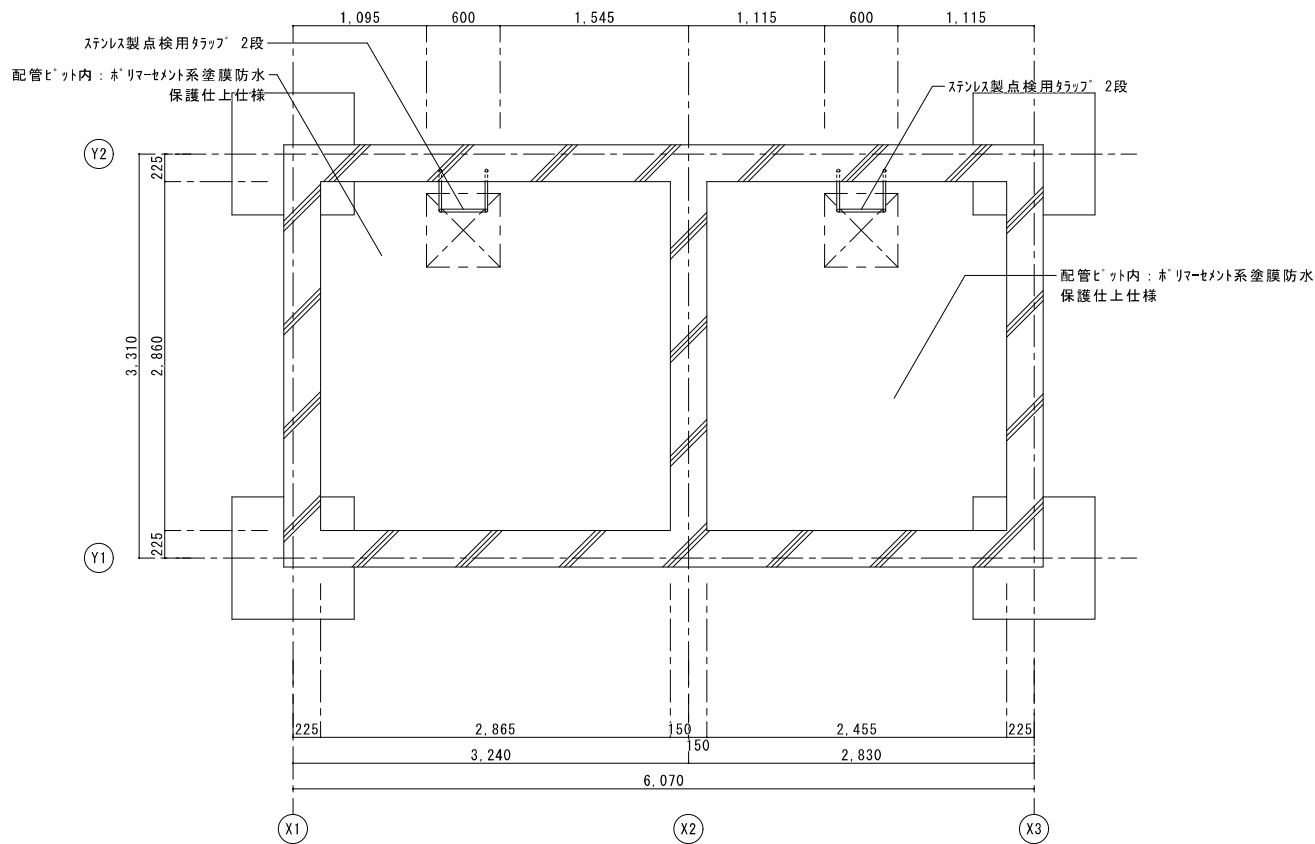


配管ビット平面図 S=1/30

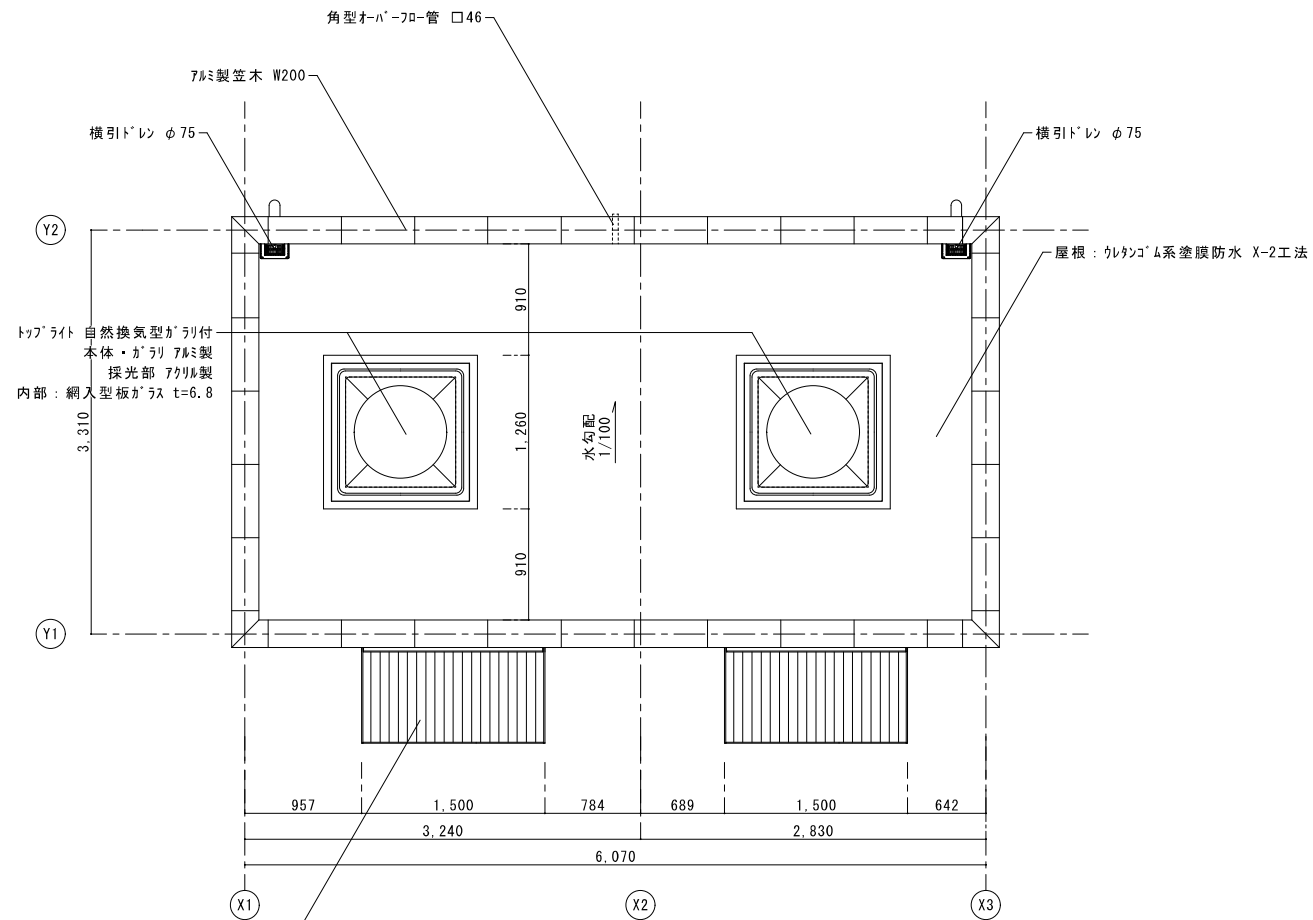


屋根伏図 S=1/30


有限会社 松中一級建築士事務所 一級建築士事務所 神奈川県知事登録 第1692号 一級建築士登録第55694号 松中 秀司 管理建築士	工事名称 コンテナ関連施設内付帯施設新築その他工事 図面名 配管ビット平面図・屋根伏図 (屋外トイレ)	川崎市まちづくり局 施設整備部 完成図	縮尺 A1:1/10・30 A3:1/20・60	図面番号 A-37
			目付	
			R05.09	

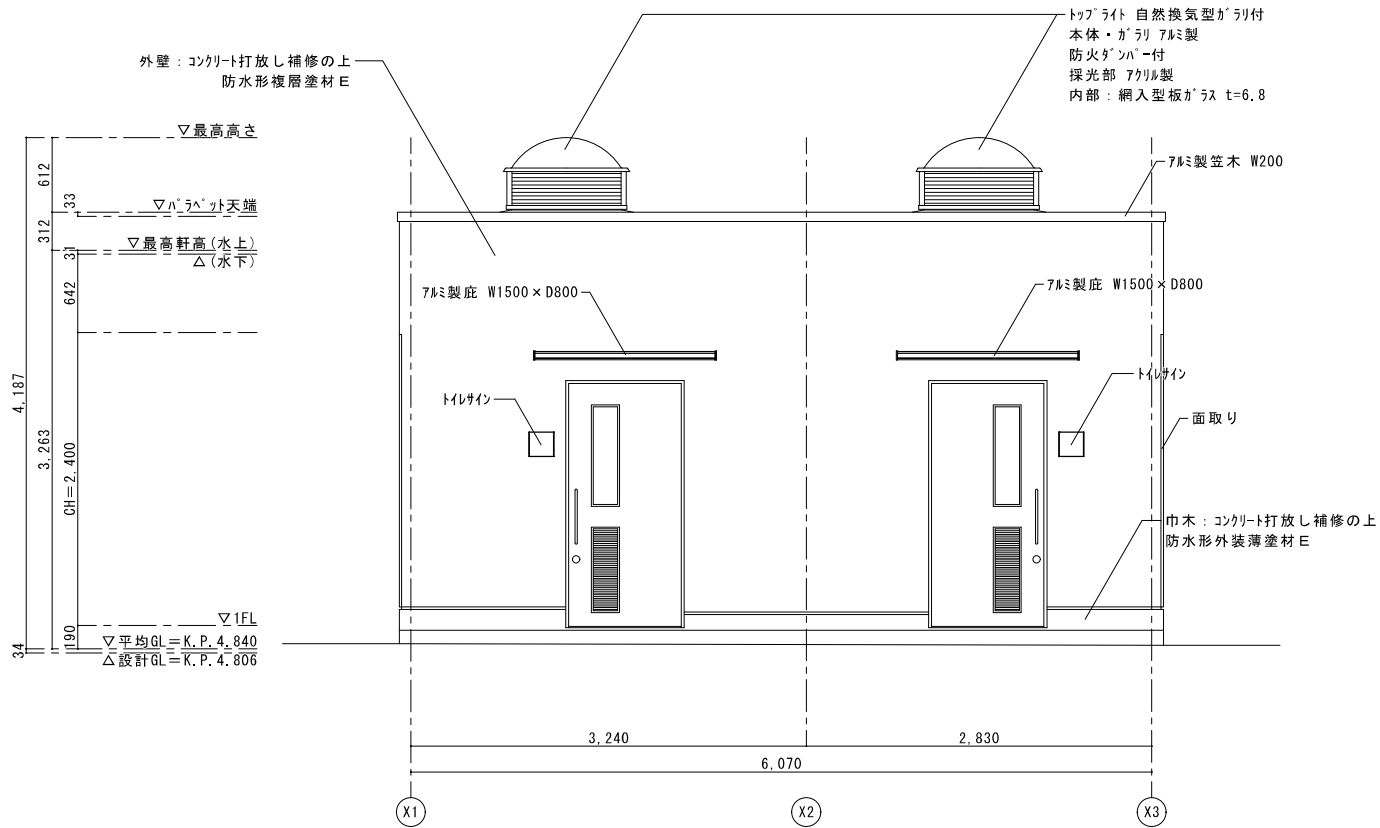


南側立面図 S=1/30

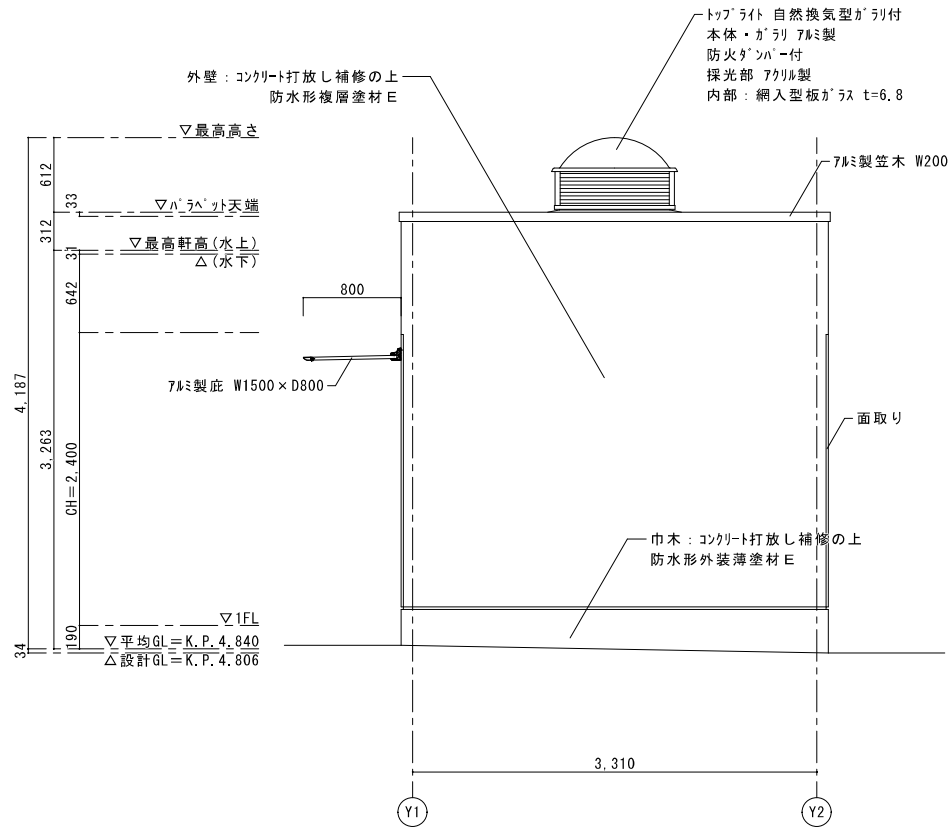

東側立面図 S=1/30

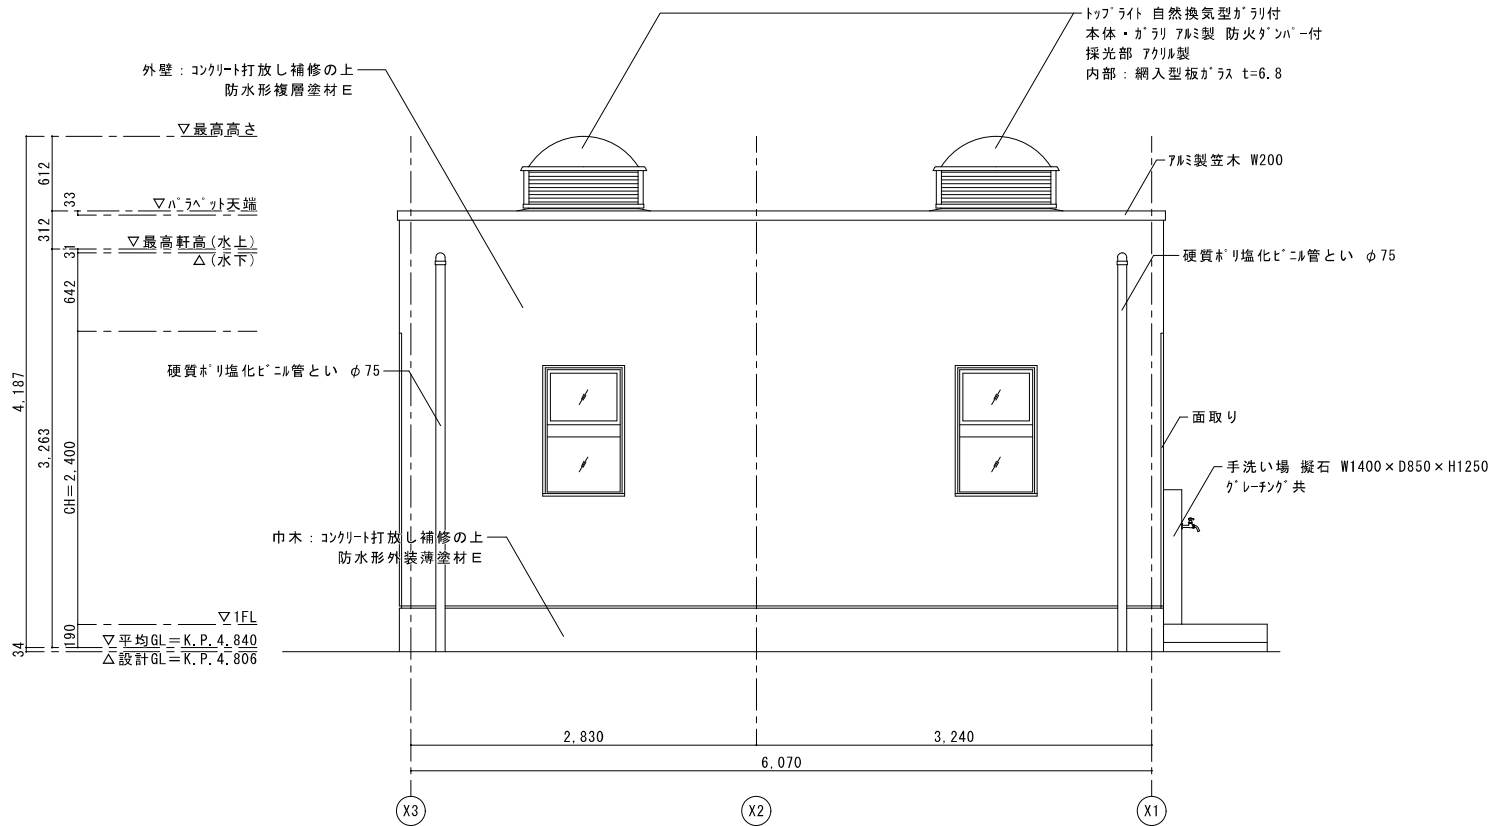

北側立面図 S=1/30

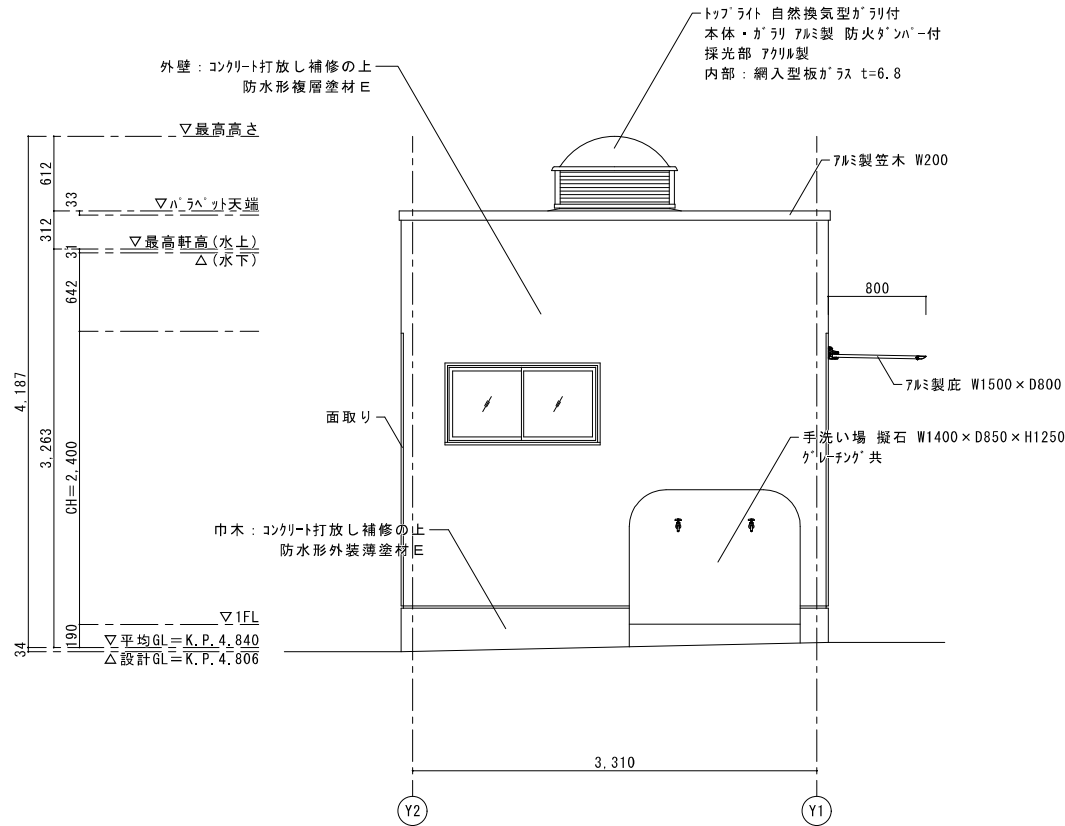

西側立面図 S=1/30

有限会社 松中一級建築士事務所 一級建築士事務所 神奈川県知事登録 第1692号 一級建築士登録第55694号 松中 秀司 管理建築士	工事名称 コンテナ関連施設内付帯施設新築その他工事 図面名 立面図（屋外トイレ）	川崎市まちづくり局 施設整備部 完成図	縮尺 A1:1/30 A3:1/60	図面番号 A-38
			日付 R05.09	

