

第2号様式（第4条関係）（表）

## 排水設備完成図に含まれる情報の提供に関する同意書

年 月 日

(宛先) 川崎市上下水道事業管理者

\* 同意者 (排水設備の所有者又は使用者)


[氏名・名称及び代表者名](自署できない場合は記名押印をしてください。)
[住所]
[連絡先]
[水栓番号又は水道番号]

私（排水設備の所有者又は使用者）は、下記の者（\*申請者）に対して、私が所有し、又は使用する排水設備の完成図又はそれに含まれる情報のうち、次に掲げる情報を提供することに同意します。

<b>[情報の提供を申請する排水設備の場所]</b>  川崎市 _____ 区 _____ 町 _____ 丁目 _____ 番 _____ 号
<b>[外部提供に同意する排水設備情報]</b> □の中に、レ（チェック）を入れてください。 <input type="checkbox"/> 全部（裏面の排水設備完成図①） <input type="checkbox"/> 家形・間取り等を除く排水設備情報（裏面の排水設備完成図②） その他（要望がある場合） .....
<b>* 申請者</b>  [氏名](法人の場合は名称・代表者の氏名)
[住所]
[連絡先]

(裏)

### 排水設備完成図①

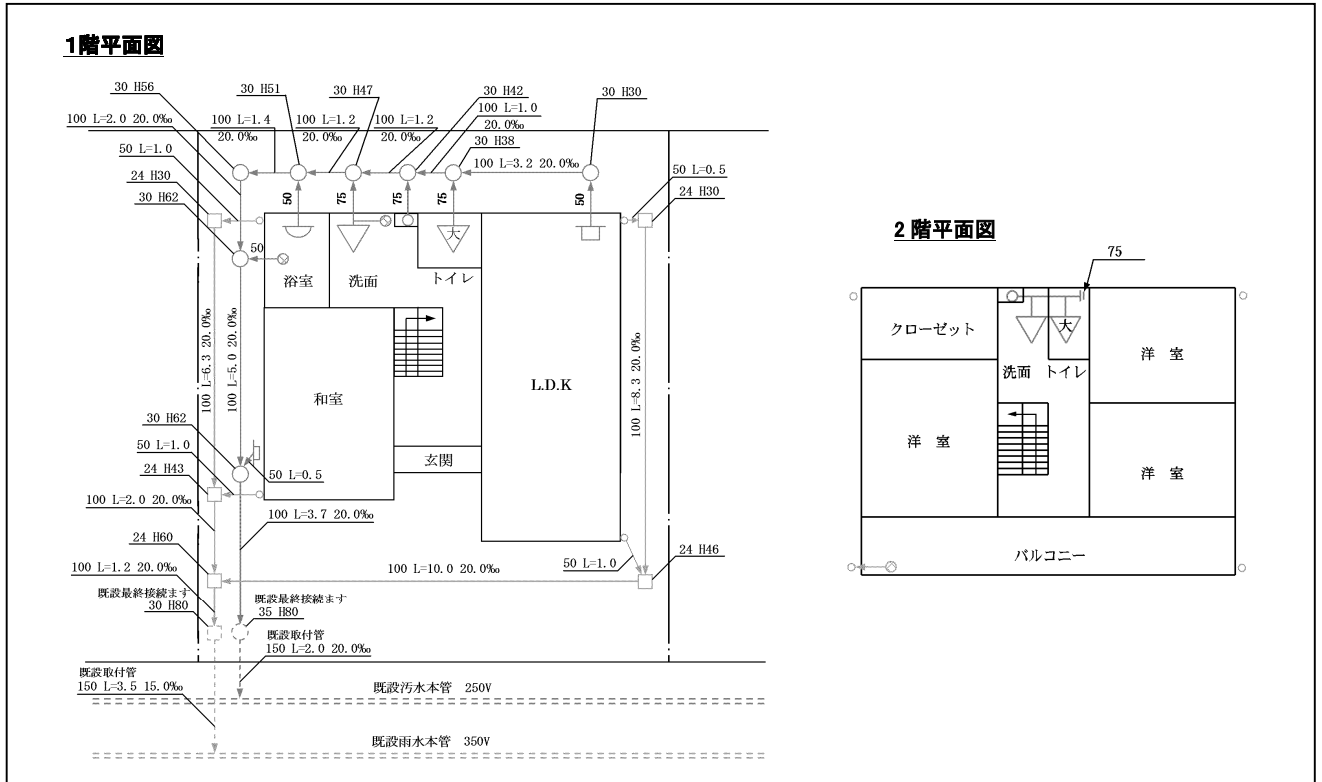

### 排水設備完成図②

