


(分岐台帳サンプル)



(完成図サンプル)

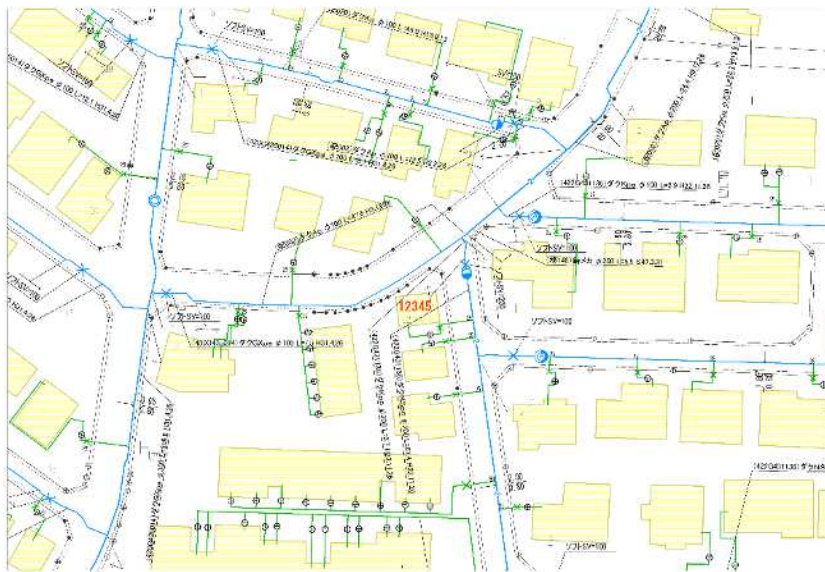