

給水装置完成図に含まれる情報の提供に関する同意書

年 月 日

(宛先) 川崎市上下水道事業管理者

* **同意者** (給水装置の所有者又は使用者)


[氏名・名称及び代表者名] (自署できない場合は記名押印をしてください。)
[住所]
[連絡先]

私 (給水装置の所有者又は使用者) は、下記の者 (*申請者) に対して、私が所有し、又は使用する給水装置の工事完成図又はそれに含まれる情報のうち、次に掲げる情報を提供することに同意します。

<p>[給水装置の場所又は掘削工事を予定している場所]</p> <p>川崎市 _____ 区 _____ 町 _____ 丁目 _____ 番 _____ 号</p> <p>[外部提供に同意する給水装置情報]</p> <p><input type="checkbox"/> の中に、レ (チェック) を入れてください。</p> <p><input type="checkbox"/> 全部 (裏面の給水装置完成図①)</p> <p><input type="checkbox"/> 家形・間取り等を除く給水装置情報 (裏面の給水装置完成図②)</p> <p><input type="checkbox"/> 上記の家形・間取り以外で給水装置情報の箇所をマスキング (隠す) する場合は、裏面の給水装置完成図②に、その箇所を○枠で囲うなどしてください。</p> <p>その他 (要望がある場合)</p> <p>.....</p> <p>* 申請者 (窓口で情報提供申請を行う者)</p> <p>[氏名] (法人の場合は名称・代表者の氏名)</p> <p>.....</p> <p>[住所]</p> <p>.....</p> <p>[連絡先]</p> <p>.....</p>

(裏)

給水装置完成図①

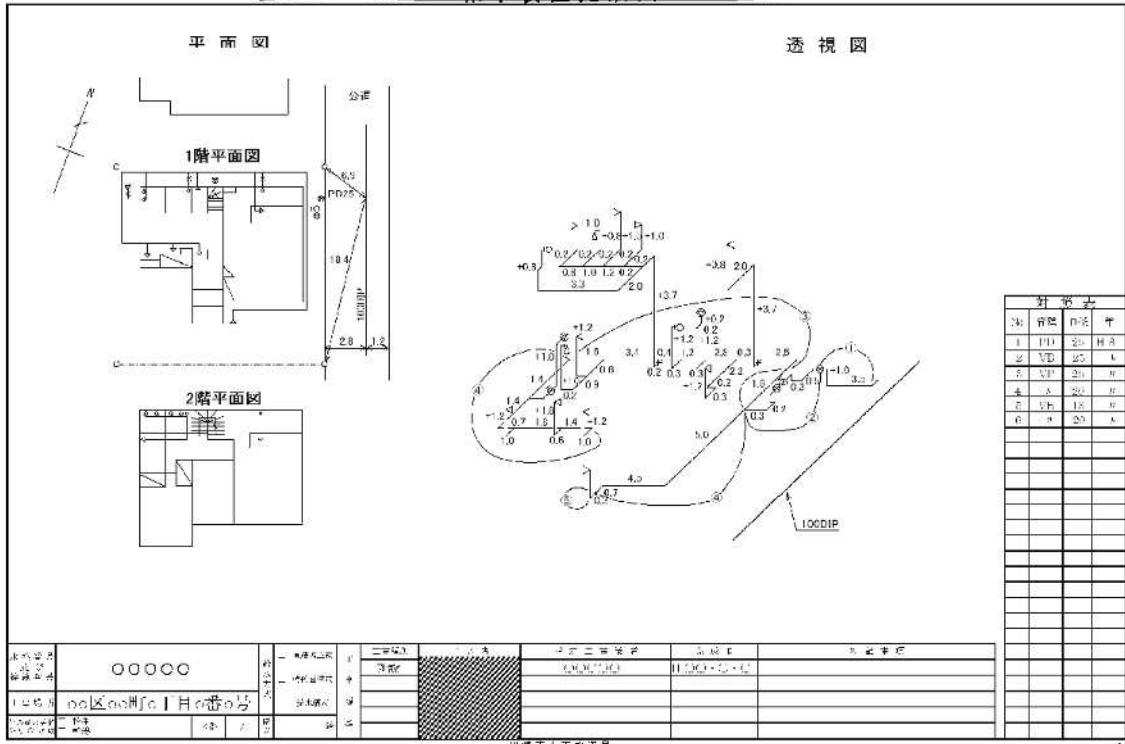

給水装置完成図②

